LUMIEC KITASENJU

ルミーク北千住　新築工事　　竣工図

株式会社スピリッツ･オフィス一級建築士事務所

20250930

概　　要

工事名称	ルミーク北千住　新築工事
工事場所	東京都足立区千住中居町91-37、91-38、91-39(地名地番) 、東京都足立区千住中居町29-17(住居表示)
建築主	コロンビア・ワークス株式会社　　取締役　営業本部長　魚住 剛

敷地条件

敷地面積	実測　540.38㎡	
都市計画区域	市街化区域	
用途地域	商業地域／第一種住居専用地域	
特別用途区域	―	
防火指定	防火地域／準防火地域	
高度地区	最低限度7M／第3種高度地域	
日影規制	無し／５ｈ-３ｈ（6.5M）	
その他	千住西地区防災街区整備地区計画	
建ぺい率	80%／80%	
基準建ぺい率	90%(角地緩和10%加算)	
容積率	500%／300%	
基準容積率	240%(４M×低減係数0.6)	
周辺道路	北側　―	
	東側　4m(42条２項)	
	南側　4m(42条２項)	
	西側　―	

建　物　概　要

棟数	１棟
用途	共同住宅
法定構造	耐火建築物
構造種別	鉄筋コンクリート造
基礎形式	場所打コンクリート杭
防火対象物区分	５項（ロ）
階数　塔屋	―
階数　地上	５階
階数　地下	―
高さ　設計GL	KBM+87mm
高さ　地盤面	設計GL±０mm
高さ　最頂部高さ	地盤面＋13.900m
高さ　最高軒高さ	地盤面＋13.550m
高さ　１階床高さ	地盤面+50mm
工期　着工	2024年　6月　1日
工期　竣工	2025年　9月　30日

面　積　概　要

敷地面積	540.38 ㎡		駐車場　自走式	2台
建築面積	360.11 ㎡	66.64 %	駐車場　機械式	－
容積対象面積	1168.85 ㎡	216.30 %	駐輪場　自転車	33台
延べ床面積	1347.643 ㎡		駐輪場　バイク	3台

階数	延べ床面積（A）									その他（B）		合計
	専用部	共用部	容積対象面積	ELV昇降路	共同住宅の共用廊下	防災備蓄倉庫	駐車場等	容積緩和面積	小計		屋外廊下・階段	（A）＋（B）
5階	158.52	3.22	161.74	8.31	6.02			14.33	176.06		100.45	276.51
4階	229.60	4.90	234.50	8.31	18.79			27.09	261.59		36.75	298.34
3階	258.49	4.90	263.39	8.31	18.79			27.09	290.48		36.75	327.23
2階	258.49	4.90	263.39	8.31	18.79			27.09	290.48		36.75	327.23
1階	219.29	26.55	245.84	6.92	50.72		25.55	83.19	329.04		33.15	362.19
合計	1124.38	44.47	1168.85	40.14	113.10	0.00	25.55	178.79	1347.64		243.85	1591.49
(坪)	340.13	13.45	353.58	12.14	34.21	0.00	7.73	54.08	407.66		73.76	481.43

案　内　図

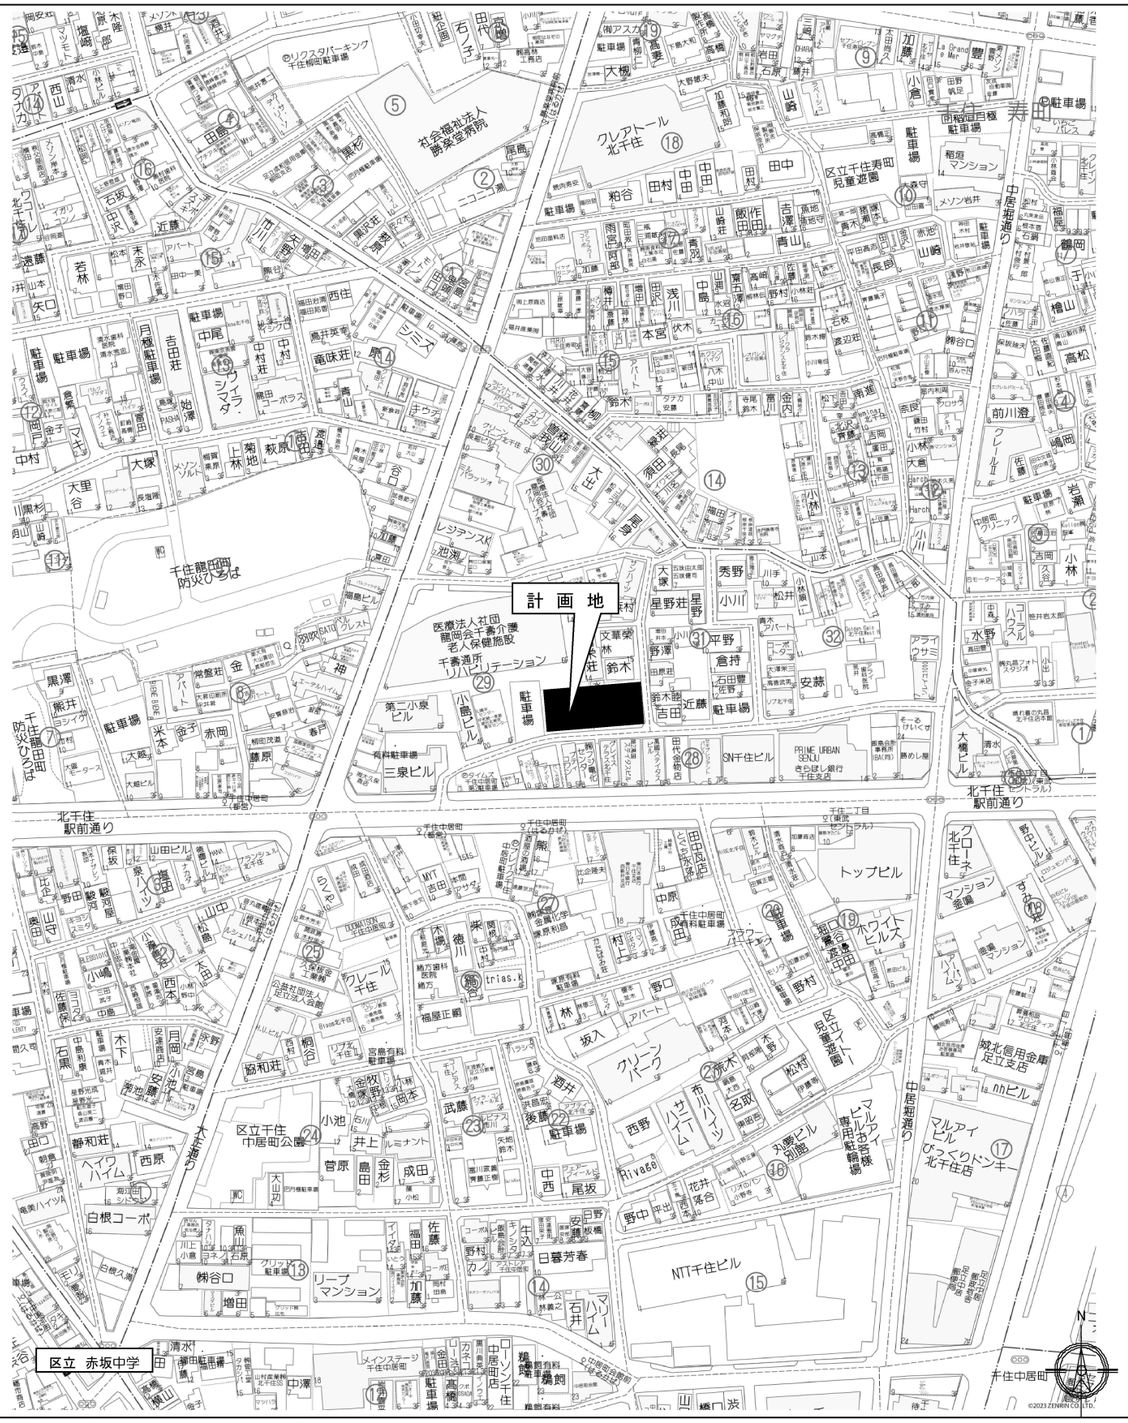

計画地　住居表示　：　東京都足立区千住中居町29-17

地名地番　：　東京都足立区千住中居町91-37、91-38、91-39

spirits Architecture
一級建築士事務所東京都知事登録第56055号
(株)スピリッツ・オフィス一級建築士第127323号　大塚　悟

DATE	SCALE	PROJECT	SEET NO.
250930		ルミーク北千住　新築工事　　竣工図	A-01
APPROVED	DRAWN BY	SEET TITLE	
		概要書・案内図	

ルミーク北千住　新築工事

竣工図

令和　7年　9月30日

特記仕様書の取扱いについて

1. 項目は、項目番号に○印をつけたものを適用する。
2. 特記細目は、●印をつけたものを適用する。
   ●印の付かない場合は、※印の付いたものを適用する。
   ●印と、※印の付いた場合は、共に適用する。
3. その他特記事項は、(　)内に記載する。
4. 製造会社、施工会社指定については、後欄のメーカーリストに依るものとし、同等品以上と読み替える事も可能である。
   但し、その使用、採用に当たっては、係員の承認を受けるものとする。
5. 本特記仕様書における、規格・品質・呼称・種別は、国土交通省官庁営繕部公共建築工事標準仕様書及び建築工事監理指針による。

章	項　目	特　記　細　目

1 一般共通事項

①適用範囲
※本特記仕様書は、各共通仕様書、基準書、規格及び補足事項に記載なき事項を特記するものであり、各工事において、他の工事との関連ある事項は、各々該当の記載事項を参照する。

②疑　義
※本工事の設計図書に関する疑義(誤記、食違い等を含む)は、工事請負契約以前に質疑応答書をもって確かめておかなければならない。設計図書、質疑応答時の指摘に無くとも、外観上、構造上、設備上、当然必要と認められるものは、係員の指示に従い請負金額の範囲内において施工するものとする。

③優先順位
※本工事の設計図書等の優先順位は、下記による。　(1.2.2)
1. 現場説明事項及び質疑応答書
2. 特記仕様書
3. 各設計図書
4. 公共建築工事標準仕様書
5. 公共規格及びこれに準ずる規格

④見積書
※本工事見積書には、内訳明細書をつける。後日見積書中に誤記、脱漏等が発見されても、請負金額の修正は行わない。

⑤軽微な変更
※現場のおさまり、取り合い等の関連で、軽微な変更を行う場合は、監督員の指示による。
この場合、請負金額の増減は行わない。

⑥設計変更
※発注者及び設計者の指示により、工事を変更・追加・除外する場合、請負者はすみやかに変更の内容を明示する図面、仕様書、見積書を提出し、発注者及び設計事務所の承認を得て実行する。
上記手続きを経ないで施工した工事の工事費は、設計事務所が査定し、発注者の承認した金額による。
増減金額及び数量の査定は、請負契約内訳書の単価明細に基づいて行うものとする。

⑦官庁手続き
※本工事は建築基準法、消防法その他関連法規に準拠して行う。確認申請業務以外の官公署への必要な、手続き(変更手続共)は請負者が迅速に行い、その費用は請負者の負担とする。

⑧材料試験
※本工事に使用する材料について、官公署またはこれに準ずる会社等の検定を要するものは、それに合格したものを使用する。材料試験の結果は文書をもって報告する。
本工事に使用する材料のうち、係員により指示のあるものに関してはその成績表を提出し、又は係員の認める試験所で試験を行い、確認を受けなければならない。
なお試験に要する諸経費はすべて請負業者の負担とする。

⑨提出図書
※本工事の施工に伴う、提出図書は、下記に定める他、必要に応じて協議の上、作成するものとする。

提出図書	部数	提出時期	備考
1. 工事請負契約書	2	契約時	控えとなるもの
2. 工事工程表	2	契約後速やかに	ネットワーク工程表
3. 現場代理人及び主任技術者届	2	〃	経歴書、一級建築士証明
4. 協力業者名簿	2	〃	
5. メーカーリスト	2	〃	
6. 仮設計画書	2	〃	
7. 施工図、制作図、施工計画書	2	実施30日前	各工事毎
8. 工事工程報告書	3	1ヶ月毎	工事進捗表、写真、日報
9. 打合せ議事録	2	その都度	
10. 変更工事見積書	2	〃	
11. 出来高承認願い	2	〃	
12. 官公署届出書類控	2	〃	
13. 材料試験報告書	2	試験後10日以内	
14. 工事竣工届	2	竣工時	
15. 工事竣工引渡書	2	〃	
16. 工事竣工図	2	竣工時より20日以内	CADデータ共
17. 工事竣工写真	2	〃	カラーキャビネ版(外観室内共)
18. 工事保証書	必要部数	竣工時	
19. 鍵リスト	2	〃	各工事毎
20. 建物維持管理説明書	2	〃	
21. 業者連絡先リスト	2	〃	

※工事竣工図は、黒表紙金文字入製本とし、二部提出する。
※竣工写真は、建築写真家によるものとし、フォトブック及びCD-ROMにて提出の事。(二部)
※竣工引渡し書類は、ファイリング及びCD-ROMにて、各二部提出の事。

⑩施工計画書
※品質計画、一工程の施工の確認を行う段階及び施工の具体的な計画を定めた工種別の施工計画書、工程表を、当該工事の施工に先立ち作成し、係員に提出し承認を受ける。
※やむをえない理由で工程を変更したい場合は、あらかじめその理由と内容を係員に提出し、承認を受けること。

⑪施工図・制作図の承認
※契約後速やかに工程表及び施工図(複合図、製作図、割付図、躯体図 etc)承認スケジュールを、提出する事。
※施工図・製作図の承認を受けずに施工・作成した場合、又は承認図によらず施工・製作した場合は、改造又は再施工を命ずることがある。

⑫工事の記録
※係員の指示事項及び協議結果、工事の施工に際し、試験を行った場合は、直ちに記録を作成する。
※工事の施工によって隠蔽されるなど、後日の目視による検査が容易でない部分、施工の適切なことを、証明する必要がある部分、一工程の施工を完了した等の部分については、施工の記録、工事の写真、見本等を整備し、必要な場合は係員の立会いを受ける事。

⑬定例打合会議
※工事の円滑な進行を計るため、係員の指示により、工事期間中定期的に各工事責任者を招集し、打合せを行うものとする。
※請負者は、指定の書式での定例打合会議議事録をとり、その都度係員の承認を得るものとする。

⑭工事報告
※工事報告は月報とし、工程写真・定例会議議事録等添付の上、提出とする。

⑮既設部分との取会
※既設建物と今回工事の取り合い部分、その他でハツリ及び工事の都合などにより破損、損傷させた箇所は、今回工事仕上及び、旧工事、仕上同材にて完全に補修しなければならない。

⑯別途工事
※別途工事についての工事工程ならびに、納まり等に関して、別途工事業者と密接に連絡し、調整に当たらなければならない。

⑰性能試験
※本工事において性能値の指定のある工事については、施工後に試験を行い、その要求性能を満たして、いる事を確認し、成績表を提出すること。
※室内騒音レベル測定、シックハウス関連の測定を実施する。

⑱工事補証その他
※保証書の提出を求める工事については、保証の条件を下請業者及び製造業者と充分協議確認の上、見積、契約、施工する。保証書は、請負者、下請業者(必要に応じ製造業者)との連名とする。
※建物竣工引渡し後において、工事不良のため生じたと認められる損害は、請負者の負担にて敏速丁寧に復旧する。さらに係員の指示により、建物引渡し後6ヶ月、1・2年時に定期点検及び補修工事を行う。
※本工事施工に際しては、本工事場所が、工事による騒音、振動などについて地域規制されていないかを確かめ規制されている場合は、規制に従い、施工計画を立て、関係官庁の指導を受ける。

2 仮設工事

①仮囲い
- 構　造: ※ 鋼板製 ・ 木　製 ・ その他(　　　)
- 高　さ: ・ 1.5m ・ 1.8m ※ 3.0m以上
  ・ その他(　　　)
- 仕　上: ・ 仕上なし ※ ペイント仕上
  ・ その他(　　　)

※ 範　囲: 道路面及び安全上必要と思われる範囲とする。
※ 意　匠: 打合せによる。

②係員詰所
- 構　造: ・ プレハブ造 ・ 木　造 ・ その他(　　　)
- 規　模: ・ 10㎡内外 ・ 20㎡内外 ・ 35㎡内外
  ・ その他(　　　)
- 備　品: ・ 机、椅子、書類及び図面棚、図版、定規、黒板、温湿度計、テストハンマー、ノギス安全帽、来客用安全帽、長靴、水平垂直器、ロッカー、懐中電灯、雨合羽
  ・ その他(　　　)
- 設　備: ・ 電灯 ・ 給排水、給湯設備 ・ 電話 ・ 冷蔵庫
  ・ 消火器 ・ インターホン ・ クーラー
  ・ その他(　無線LAN　)

※ 係員詰所は工事打合せに便利なように請負事務所に隣接して建てるか近隣で賃貸事務所を確保する。詰所に係る諸経費は、一切請負者の負担とする。

③看　板
※ 工事名、設計監理者名、請負者名、を表示した工事看板を工事中、指定の場所に提示すること。
※ 詳細は係員との協議による。

④工事用水電力
※ 構内既存施設: ・ 利用できる(・ 有償 ・ 無償)・ 利用できない
※ 引渡しまでの基本・使用料金及び引込負担金は、全て請負者の負担とする。

⑤敷地内障害物
※ 工事上撤去、移設を要するものは、全て本工事の範囲とする。既設の上下水道・ガス・電気において不要なものは、調査の上撤去する。費用については請負者の負担とする。図面、特記仕様書及び現場説明事項に基づき、充分な現場調査をする。電柱、街路灯、標識、看板、ガードレール、歩道の切下又は復旧、歩道の植栽、アーケード、公設桝等撤去・新設は必要に応じ、係員の指示により請負者の負担において施工する。予測できない障害物が発見された場合には速やかに、発注者・監理者・請負者の三者で処理方法、費用を協議し発注者の承認を得ること。

⑥敷地測量
※ 平面、高低測量(周辺道路を含む)を行い、境界確認、標準G. L. の決定及び、B. M. の設置は係員立会いのもとに行う。工事着手前後、及び工事中の地盤沈下状況等の計測、報告を行う。

⑦近隣対策
※ 近隣に対しては工事中迷惑をかけないよう、充分考慮して施工にあたること。工事現場の騒音・振動防止に配慮するのはもとより、工事関係車両の通行並びに駐車には留意し、仮囲い・ゲート周辺の、清掃をおこたらないこと。周辺道路の清掃につとめること。大型車の出入には誘導員を配置すること。必要に応じて近隣と工事協定書を取交すこと。又近接家屋の事前調査を充分行い記録しておくこと。万一実害・賠償請求があった場合は、請負者の負担に於いて速やかに解決させること。
※ 工事完了後、建物引渡し前に全体の清掃を行い、公道の工事による損傷部は完全に復旧する。

⑧近隣事前調査
※ 工事着工に先立ち、係員の指示により、隣接敷地の地盤沈下等、建築物及び工作物の内外について、現況状況の調査を行い、報告書を作成する。(調査範囲:建築物の高さの1倍の範囲)

3 土工事

①根切り
※ 工事に先立ち、根切り方法、山留工法、排水方法、使用機器等を記した施工計画書を提出し、係員の承認を得るものとする。なお、概略計画図を見積書提出時に添付のこと。
※ 根切り完了後、深さ、大きさ、床さらいの状態について、係員の承認を得るものとする。

②敷地整理
- 樹　木: ・ 移植 ・ 伐採 ・ その他(　　　)

③埋戻し、盛土
- 埋戻し: ・ 根切り土使用 ・ その他(　　　)
- 盛　土: ・ 無 ・ 有

④残土処分
※ 場外搬出適切処理　搬出調書等を提出する。
- 場内堆積　・ 場内敷均し
- その他(　　　)

4 地業工事

①一般事項
※　詳細について、特に適用の記載の項目以外は、構造設計図特記による。

②地耐力試験
- 不要　・ 必要　1ヶ所　長期支持力　50t/㎡

3 既設杭地業
- 杭の種類: ・ RC杭 ・ PC杭 ・ 鋼管杭 ・ その他(　　　)
- 長さ等 :　杭長　10m
- 試験杭 :　必要
- アースオーガー工法 : ・ 不要 ・ 必要　GL―　　m迄
- その他の工法　G-ECSパイル工法

④現場打コンクリート地業
- 杭の種類: ・ アースドリル工法 ・ リバース工法 ・ オールケーシング工法
  ・ 場所打ち鋼管コンクリート杭工法 ・ 拡底杭工法
- 長さ等 :
- 使用鉄筋:
- コンクリート : ・ 種類(　)種 ・ 設計基準強度(　)N/n㎡
- 載荷試験: ・ 不要 ・ 必要　　ヶ所

⑤割栗及び砂利地業
- 地業の種類: ・ 割石 ・ 砂 ・ 砂利 ・ 砕石 ・ その他(　　　)　再生クラッシャラン
- 厚　さ :　　mm、50　　mm　　100　　(土間スラブ下)

6 ラップルコンクリート地業
- コンクリートの調合:セメント1・砂3・砂利6(容積比)
- コンクリートと玉石の比率: ・ 1:1 ・ その他(　　)

⑦捨てコンクリート地業
- 厚　さ :　　mm　50
- 調　合 :セメント1・砂3・砂利6(容積比)

8 床下防湿層
※ ポリエチレンフィルム敷き: ・ 不要 ※ 必要　厚 0.15mm
※ 施工箇所: 建物内の土間スラブ及び土間コンクリート下(ピット下を除く)

9 特殊工法
-

5 鉄筋工事

①一般事項
※　特に適用の記載の項目以外は、構造設計図特記による。
※ 鉄筋の加工、組立に際しては、あらかじめ鉄筋加工図を作成し、係員の承認を受ける。

2 材料
※ 異形鉄筋: ・ SD295A/B ・ SD345 ・ SD390
・ その他

3 継手
※ 種　類: ※ ガス圧接継手 (・ 16Φ以上 ※ 19Φ以上)
※ 重ね継手 ・ アーク溶接継手
・ その他 (　　　)

4 鉄筋スペーサー
※ 最小かぶり厚さは目地底から算定する。
※ 種　類: ・ 金属製 ・ モルタル製 ※ 塩ビ製
・ その他 (　　　)

5 継手検査
※ 種　類: ※ 引張曲げ試験: 圧接箇所　　箇所ごとに　本
・ 超音波探傷試験 ※JASS5 2009にならう

6 コンクリート工事

①一般事項
※　特に適用の記載の項目以外は、構造設計図特記による。

2 鉄筋コンクリート
※ コンクリートの種別: ・ 普通コンクリート ・ 早強コンクリート
・ その他 (　　　)
※ 設計基準強度 Fc : ・ 21N/m㎡ ・ 24N/m㎡ ・ 27N/m㎡ ・ 30N/m㎡
・ その他 (　　　)
※ 混和剤等 : ・ 減水剤 ・ 防縮剤
・ その他 (　　　)
※ 粗骨材 : ・ 川砂利 ・ 砕石 ・ その他(　　　)
※ 細骨材 : ・ 川　砂 ・ 山砂 ・ その他(　　　)
※ コンクリートの供給: ・ レディーミックストコンクリート
・ 現場コンクリート
・ その他 (　　　)
※ 水セメント比 : ・ 50%以下 ・ 65%以下 ・ その他(　55%　)
※ スランプ : ・ 18cm ・ 15cm ・ その他(　　　)
※ 塩化物規制 : ・ 0. 3Kg/コンクリート?以下
・ 0. 3Kg/?～0. 6Kg/?

3 軽量コンクリート(構造用)
- 粗骨材 : ・ 人工軽量骨材 ・ その他(　　　)
- 細骨材 : ・ 人工軽量骨材 ・ その他(　　　)
- 設計基準強度 Fc : ・ 18N/m㎡ ・ 21N/m㎡ ・ 24N/m㎡
  ・ その他 (　　　)
- 気乾比重 : ・ 1. 8以下 ・ その他(　　　)

4 寒中コンクリート
- 適用範囲 :　　年　月　日～　　年　月　日

5 無筋コンクリート
- 土間コンクリート: Fc ＝ 18N/m㎡　スランプ15cm以下とする。
- 防水押え床かさ上げコンクリート: Fc ＝ 18N/m㎡

6 軽量コンクリート(非構造用)
- 設計基準強度 Fc : ・ 13. 5N/m㎡ ・ 15N/m㎡ ・ 18N/m㎡
  ・ その他 (　　　)
- 気乾比重 : ・ 1. 8 ・ 1. 2 ・ 1. 1
  ・ その他 (　　　)
- 粗骨材 : ・ 火山砂利又は石灰ガラ ・ 人工軽量骨材
  ・ その他 (　　　)
- 細骨材 : ・ 川砂 ・ 山砂 ・ 海砂
  ・ その他 (　　　)

⑦型　枠
- 材　料: ● 合板(厚　12mm) ・ 縁甲板(厚　mm)
  ・ 金属製型枠パネル ● その他(発泡ポリスチレン製 化粧型枠)
- 工　法: ・ ボルト式 ・ その他(　　　)
- 剥離剤: ・ 使用不可 ・ 使用可(　　　)
- 存置期間: ・ 国土交通省営繕部公共工事標準仕様書　6.9.5　表6.9.2　表6.9.3による

● 打放しコンクリート面の仕上りのかぶり増厚: ・ 20mm
・ その他(　　　)
- 断熱材兼用型枠: ・ 種別 (　　) ・ 適用範囲 (　　)
- コンクリート面の仕上り程度: ・ 目違い不陸等極めて少ない良好な面とする。
  ・ 目違い不陸等の少ない良好な面とする。
  ・ 打放しのままとし目違いばらいを行う。
- 外装タイル後張り面の表面処理: ・ 高圧水洗工法の目荒しを行う場合は、水圧50N/n㎡以上かつ、2.5分/㎡以上とし、施工計画書を係員に提出し承諾を受ける。

● 木コン等による穴の仕上げ: ・ 打放し仕上げの場合、保水剤入りモルタルを詰める。
・ 面うちの仕上げる。 ・ コンクリート面に合わせ仕上げる。
※ 外周部　防水コン(Pコン)を使用する。

⑧試　験
- 採取した試験体は工事現場等、請負業者の直接管理下にある場所に保管する。
- コンクリートの圧縮強度試験は、公認の試験所に於いて行うことを原則とする。

⑨運搬及び打込
- コンクリート打込に先立って、設計、施工条件を充分考慮し、適切なる施工計画書を作成し、係員の承認を受けるものとする。

7 鉄骨工事

1 一般事項
※　詳特に適用の記載の項目以外は、構造設計図特記による。
※ 製作工場は、国土交通大臣から(　　　)グレードとして認定を受けた工場又は同等以上の能力を持つ工場で係員の承諾する製作工場とする。
※ 工作図または、原寸図(型板および定規を含む)を作成し、係員の検査を受ける。
※ 内壁、間仕切り壁等の下地用ピースは工場取付を必須とする。
※ 本工事の鉄骨第三者検査は日本エンジニアリングサービス株式会社により行うものとする。

2 普通鋼
- 型鋼・鋼板: ・ SS400 ・ SN400A/B/C ・ SN490A/B/C
  ・ SM400A/B ・ SM490A/B ・ その他(　　　)
- 軽量型鋼 : ・ SSC400
- 鋼　管: ・ STK400 ・ STK490
  ・ STKR400 ・ STKR490 ・ その他(　　　)
- 高力ボルト: ・ トルシア形 ・ JIS形 ・ 溶融亜鉛メッキ
  ・ F8T ・ F10T ・ F12T
- 普通ボルト: ・ SS400とし等級は中ボルト程度とする。
- リベット : ・ SV400A8(規格品)
- 溶接材料 : ・ JIS・Z・3211規格に適合するもの。
- 防錆塗料 : 素地調整(ケレン)の程度
  ・ 第一種(ブラスト法)・ 第二種(機械的作業)・ 第三種(手工具作業)
  : 錆止塗装は、仕上げ塗装種別に応じた同系錆止塗料とする。
  : 塗装回数は、工場1回、現場1回、但し組立後塗装不可能な部分は、工場2回塗りとする。
- 仕上塗料 : ・ オイルペイント ・ グラファイトペイント ・ その他(溶融亜鉛メッキ)

3 耐候性高張力鋼
- 鋼　材: ・ SPA H/C ・ SMA400A/B
  ・ SMA490A/B ・ その他(　　　)
- 高力ボルト: ・ トルシア形 ・ JIS形 ・ 溶融亜鉛メッキ
  ・ F8T ・ F10T ・ F12T
- 使用材料 : ・ 裸使用
  ・ 表面処理 ・ ウエザーコートⅠ ・ ウエザーコートⅡ
  ・ その他(　　　)
- 溶接材料 : ・ JIS・Z・3212規格に適合するもの。

4 溶接部の試験
- 試験の種別: ・ 超音波探傷試験 ・ 放射線試験 ・ マクロ試験
  ・ その他(　外観検査　)

5 溶接工の技量確認
- 行なう ・ 行なわない

6 耐火被覆

種別		部位・所要性能
・ ラスモルタル塗り		
・ 吹付け材	・ 乾式ロックウール	
	・ 半湿式ロックウール　柱、梁	
	・ 湿式ロックウール	
・ 耐火板張り		

7 柱底均しモルタル
- 柱底均しモルタルに使用する無収縮モルタルは、材齢7日で収縮のないものとし、圧縮強度は、材齢3日で25N/m㎡、材齢28日で45N/m㎡、以上のものとする。

8 溶融亜鉛メッキ
- 溶融亜鉛メッキ作業は、原則としてJISマーク表示認証工場で行う。
- 搬入、建方、建入れ直しの際は、メッキ面に傷がつかないように養生を行う。
- 溶融亜鉛メッキ高力ボルトの締付け完了後、全数について、締付けの確認を行う。

8 コンクリートブロック・ALCパネル・押出成形セメント板工事

(補強コンクリートブロック造)

1 ブロックの種類及び厚さ
- 空洞ブロック16(C種) ・ 空洞ブロック16-W(C種耐水) ・ その他
- 100 ・ 120 ・ 150 ・ その他

2 補強鉄筋
- 材料 ・ SD295A ・ その他
  ・ 縦筋 ・ D10@400 ・ その他
  ・ 横筋 ・ D10@600 ・ その他
  ・ 開口補強 ・ D13 ・ その他

3 設計基準強度
- Fc (N/m㎡) ・ 18 ・ 21 ・ その他

(コンクリートブロック帳壁及び塀)

4 ブロックの種類及び厚さ

適用箇所			種類・厚さ	
・ 間仕切壁・地下二重壁・外壁			・ C種(・ 耐水)・	・ 100 ・
・ 塀	高さ	2m以下	・ C種(・ 耐水)・	・ 120 ・
		2mを超える	・ C種(・ 耐水)・	・ 150 ・
・ 衛生配管用裏積みブロック			・ C種(・ 耐水)・	・ 100 ・

- 見え掛部分:鉄筋の入らない有孔部分はモルタル充填とし、目地は化粧目地とする。

5 壁の配筋
- 材料 ・ SD295A ・ その他
  ・ 主　筋 ・ D10@400 ・ その他
  ・ 配力筋 ・ D10@600 ・ その他

6 設計基準強度
- 基礎及び帳壁の設計基準強度Fc (N/m㎡) ・ 18 ・ 21 ・ その他

(レンガ及び抗火石積み)

7 種　類
- 普通 ・ 耐火 ・ 焼過ぎ ・ その他(　　　)

8 使用箇所
- 化粧 ・ 塗下 ・ 防水押え ・ 煙道 ・ その他(　　　)

[プレキャストコンクリート]

9 一般事項
※本工事は、事前に施工図及び、施工計画書を提出し、係員の承認を受けた後工事に着手する。

(ALCパネル)

10 種類・種別

種　類	単位荷重(N/㎡)	厚さ(mm)	取付け工法種別
・外壁パネル	・ 1180 ・ 1960	・ 100 ・ 125	※ A種 ※ B種 ・ C種
・間仕切壁パネル		・ 100 ・ 125	※ B種 ※ C種 ・ D種 ・E種
・屋根パネル	・ 1180 ・ 1960	・ 100	※ F種
・床パネル	・ 1180 ・ 1960	・ 100 ・ 150	※ F種

・床パネルの耐火性能(・ 1時間 ・ 2時間)
・取付金物:SS400を原則とし、亜鉛メッキ処理を原則とする。

11 目地シーリング材
- 弾性 ・ ポリサルファイド系 ※ 変成シリコン系 ・ ポリウレタン系
- 塑性 ※ アクリル系 ・ ブチル系 ・
- その他(2成分形)

spirits Architecture
一級建築士事務所東京都知事登録第56055号
㈱スピリッツ・オフィス 一級建築士第127323号　大塚　悟

DATE	SCALE	PROJECT	SHEET NO.
250930		ルミーク北千住　新築工事　竣工図	A-02
APPROVED	DRAWN BY	SHEET TITLE 建築工事特記仕様書(1)	

章	項目	特記細目

（押出成形セメント板 ECP）

12 種類・種別

種類	表面形状	厚さ(mm)	長さ(mm)	工法種別
・外壁パネル (-R はﾛｯｸｳｰﾙ充填)	※ F(ﾌﾗｯﾄ)・F-R	・35 ・50	・450	・A種
	・D(ﾃﾞｻﾞｲﾝ)・D-R	※ 60 ・75	・500	・B種
	・T(ﾀｲﾙ)・T-R	・100	※ 600	※ C種
・間仕切壁パネル	※ F(ﾌﾗｯﾄ)・F-R	・35 ・50	・450	・B種
	・D(ﾃﾞｻﾞｲﾝ)・D-R	※ 60 ・75	・500	・C種
	・T(ﾀｲﾙ)・T-R	・100	※ 600	※ D種

・取付金物：SS400を原則とし、亜鉛メッキ処理を原則とする。

9 防水工事

①一般事項

※ 本工事は、すべて責任施工とする。

②アスファルト防水

種別	施工箇所	ﾒｰｶｰ型式
・A-1(保護密着)・A-2		
・AI-1(保護密着断熱) ※ AI-2	屋上	参考(東西ｱｽ SX-320G、保護：三星ﾊﾞﾘｷｬｯﾌﾟ)
・B-1(保護絶縁)・B-2		
・BI-1(保護絶縁断熱)・BI-2		
・D-1(露出絶縁) ※ D-2		
・E-1(屋内密着)・E-2		

防水工事用アスファルト ※ 3種 ・4種
断熱材 ● 硬質ポリウレタンフォーム保温板2種 ・60 ※ 50●35（三星ｷﾞﾙﾌｫｰﾑ同等品）
・押出法ポリスチレンフォーム保温板3種b ※ 60 ・50 ・35
立上り部の保護 ・乾式保護材 ※ 押出成形セメント板 ※ 砂付成型板

3 改質アスファルトシート防水

種別	施工箇所	
・AS-1(非露出)・AS-2(露出)		

4 合成高分子系ﾙｰﾌｨﾝｸﾞｼｰﾄ防水

種別	施工箇所	
・S-C1(ｴﾁﾚﾝ酢酸ﾋﾞﾆﾙ樹脂系ｼｰﾄ)	・ﾙｰﾌﾊﾞﾙｺﾆ、外廊下、ﾊﾞﾙｺﾆｰ	(長谷川化学工業 ｻﾝｴｰｼｰﾄ)

仕様分類 ● 歩行 ・非歩行
断熱材 ・硬質ポリウレタンフォーム保温板2種 ・60 ※ 50 ・35（三星ｷﾞﾙﾌｫｰﾑ同等品）
保護材 ● 露出仕上可能床専用補修材 NSフロアハード（日本化成）

⑤塗布・塗膜防水

種別	施工箇所
●X-1(ウレタンゴム系緩衝工法)	・屋根、庇、バルコニー
●X-2(ウレタンゴム系密着工法)	・庇、バルコニー、立上り部
・Y-1(ゴムアスファルト系密着工法)	・地下外壁
・Y-2(ゴムアス系密着モルタル保護)	・屋内

仕上げ塗料塗り ※ カラー ・シルバー
X-1の脱気装置 ・材質（　　）・箇所数（　　㎡当たり1箇所）

5 その他の防水

・モルタル防水 ・無機質セメント結晶増殖材（地下外壁）・その他
※ 地下階コンクリート打継部止水板 ・クロロプレン ・合成樹指 ・非加硫ブチルゴム

⑥シーリング材料

種別	材種	施工箇所		
●A種	シリコーン(1成分形)高モジュラス形	ガラス方立工法、ガラス突付け		ガラス留め
●B種	シリコーン(1成分形)低モジュラス形	金属製笠木目地		
	シリコーン(2成分形)	建具目地		
●C種	ポリサルファイド(2成分形)	建具周囲	PCカーテン	石目地
	変形シリコーン(2成分形)	ｺﾝｸﾘｰﾄ壁目地	ウオール目地	
	変形シリコーン(1成分形)	タイル目地		
・D種	ポリウレタン	ALCﾊﾟﾈﾙ縦使い、挿入筋工法の建具周囲		
・E種	エマルション系アクリル	ALCﾊﾟﾈﾙ縦使い、挿入筋工法の目地		
・F種	油性コーキング	遮音壁取合部		

※ バックアップ材は、発泡樹脂成型材を使用する。
※ 接着性試験 ※ 簡易接着性試験 ・引張接着性試験

⑦工事保証

※ 屋上については24時間水張試験を行うこと。
※ 工事請負者、メーカー及び防水工事業者は、記名捺印の上、保証書を3部係員に提出するものとし、事故を生じた場合は、無償にて早急に補修復旧するものとする。保障期間は10年とする。

10 石工事

1 一般事項

※ 石材は、傷、腐れ又は亀裂を生ずる恐れのある筋や欠点の少ないものとし、色、仕上げ面の材質はサンプルにより、指定する。
※ 取付け金物は、ステンレスとする。
※ 仕上げの種類は、次の記号をもちいる。A=本磨き B=水磨き C=粗磨き D=小叩き E=引き肌 F=ビシャン叩き G=割れ肌 JB=ジェットバーナー SB=ショットブラスト

2 種類・仕上げ

施工箇所	種類	産地・名称	厚さ(mm)	仕上げ

3 壁の石張工法

・外壁石張・外壁湿式工法（・流し筋工法・　　）・乾式工法
・石裏面処理 ・行う（・小口共）・裏打ち処理・行う

・内壁石張・内壁空積工法（・後施工ｱﾝｶｰ横筋流工法・後施工ｱﾝｶｰ工法）・乾式工法
・石裏面処理 ・行う（・小口共）・裏打ち処理・行う

4 床及び階段の石張

・床石張りの裏面処理 ・行う ・屋内のワックス掛け・行う

5 テラゾブロック

・種石の種類 ※ 大理石 ・　　・表面仕上げ ※ 本磨き・

6 白華防止

※ 花崗岩・大理石の裏面には白華防止のため防水材(パーフェクトウォッシュなど)を塗布する(小口共)。
壁は乾式工法とし水はけを良くし、ダボ・引金物・アンカー等下地金物は、ステンレスを使用する。
壁の床に接する部分は、割れ防止のため、高さ200mmまで裏打込みを行い、上端に水勾配をとり、水下に水抜きを設ける。

11 タイル工事

①一般事項

※ 外壁タイル貼りに先立ちモックアップ模型を制作して、色・貼方を決める。製作箇所大きさ等は、係員の指示による。外壁以外のタイルも、見本品を提出し、係員の承認を受ける。
※ 割付図を作成し、指定の箇所、出隅部、段鼻部は役物を用いるものとする。
※ 使用したタイルは夫々20㎡程度、竣工時、予備品として納入すること。

②種類・仕上げ

施工	形状	きじ			うわぐすり		役物		色		
箇所	寸法(mm)	磁器	せっ器	陶器	施ゆう	無ゆう	あり	なし	標準	特注	備考
アプローチ床	600*600口	○	・	・	○	・	・	○	○	・	
エントランス床	600*600口	○	・	・	○	・	・	○	○	・	
		・	・	・	・	・	・	・	・	・	
		・	・	・	・	・	・	・	・	・	
		・	・	・	・	・	・	・	・	・	
		・	・	・	・	・	・	・	・	・	
		・	・	・	・	・	・	・	・	・	
		・	・	・	・	・	・	・	・	・	

3 壁ﾀｲﾙ張りの工法

内装タイル：※ 壁タイル接着剤張り ・改良積上げ張り
外装タイル：※ 密着張り ・改良積上げ張り ・改良圧着張り
ユニットタイル：※ マスク張り ・モザイクタイル張り

④伸縮目地

※ 躯体の打継ぎ部には、伸縮目地を取る。垂直方向には、柱型の両側あるいは、柱型のない場合は柱間毎に設ける。

12 木工事

①一般事項

※ 防腐、防蟻処理は行うものとする。
※ 表面処理用木材保存剤(防腐・防蟻剤)は係員の承諾するものとする。
※ 水廻り及び框、敷居類は、桧又は、同等以上の堅木を使用するものとする。

②材料

※ 木材の含水率は、A種 構造材は、20%以下 造作材・下地材は、15%以下とする。
※ 造作材の品質は、特記なき場合は1等・A種(枠・額縁・敷居等は、上小節 押入れ等内面造作は、小節)とする。
※ 樹種は、特記なき場合は松・杉・桧とし、係員の承認により代用樹種の使用も可とする。

③集成材等

(表13.2.2)

品名	規格・品質	心材の種類	化粧単板の樹種
※ 集成材	※ 一般材	・たも ・なら ・しおじ	
・構造用集成材	※ 1級 ・2級	・	
・造作用集成材	※ 1級 ・2級	・	
・化粧ばり造作用集成材	※ 1級 ・2級	・	・

ホルムアルデヒドの放散量 ※ 規制対象外 ・第三種

④接着剤

※ 接着剤に含まれる可塑剤は、難揮発性のものとする。
※ ユリア樹脂、メラミン樹脂、フェノール樹脂、レゾルシノール樹脂又はホルムアルデヒド系防腐剤を用いた接着剤のホルムアルデヒドの放散量 ※ 規制対象外 ・第三種

⑤床板張り

フローリング及び縁甲板張り床　(表13.2.2)

下張り用床板	※ 無し	
	※ 合板張り	ホルムアルデヒドの放散量 ※ 規制対象外 ・第三種
	・板張り	
床板	・縁甲板	※ 桧

13 屋根及びとい工事

①一般事項

※ 屋根及びといは、取合い部を含め、漏水がない事。また、屋根材は、所定の耐風圧性を有し、有害な振動等がない事。

2 長尺金属板葺

監(表13.2.2)

屋根葺形式	長尺金属板の種類	板厚(mm)
・一文字葺	・塗装溶融亜鉛メッキ鋼板	※ 0.4
・立平葺	・塗装溶融亜鉛-5%アルミニウム合金メッキ鋼板	・
・あり掛葺	・ポリ塩化ビニル被覆金属板	
・芯木あり瓦棒葺	・溶融アルミニウムメッキ鋼板	
・芯木なし瓦棒葺	・溶融55%アルミニウムー亜鉛合金メッキ鋼板	
・横葺	・塗装溶融55%アルミニウムー亜鉛合金メッキ鋼板	
・波板葺	・耐酸被覆鋼板	
・金属瓦葺	・ステンレス鋼板	
・重ね形折板葺	・アルミニウム合金板	
・はぜ締め形折板葺	・銅板・銅合金板	
・かん合形折板葺	・チタン板	

※ 野地板 ：※ 硬質木片セメント板 ・合板 ・その他（　　）厚 25mm
※ 下葺き ：※ アスファルトルーフィング940 ・その他（　　）
※ 断熱材 ：※ 有り(種別：　　厚さ：　　mm)・無し
※ 耐火性能：※ 30分耐火 ・無し

3 折板葺

形式	※ 重ね形 ・はぜ締め形 ・かん合形
形状(mm)	山高（　　）山ピッチ（　　）板厚 ※ 0.6 ・0.8
材料 (規格等)	※ 塗装溶融55%アルミニウムー亜鉛合金メッキ鋼板及び鋼帯 ・
軒先面戸板	※ 有り ・無し
断熱材	※ 有り(種別：　　厚さ：　　mm)・無し
耐火性能	※ 30分耐火 ・無し

※ パッキングは、厚さ5mm以上のブチルゴム又はクロロプレンゴム製とする。

4 その他の屋根葺

・粘土瓦葺：種類（　）寸法（　）産地（　）
・役物（　）・雪止め ・その他（　）
・スレート葺：・大波 ・小波 ・平板 ・リブ
・その他（　）
・アスファルトシングル葺：工法（　）

⑤樋

●材料：・配管用鋼管 ※ ステンレス鋼管 ※ 硬質塩化ビニル管(カラー)
・表面処理鋼板● その他(アルミ鋼管)
●寸法：・75Φ ※ 100Φ ・その他（　）
※ 継手：排水管継手とし、接地階の立管、立管の10mにつき1箇所、伸縮継手を設ける。
※ 防露：建物内部の管には、ロックウール保温筒取付け、粘着テープ張り、の上ビニルテープ巻きとする。水廻り等湿気の多い部分は、アスファルトルーフィング巻きの上、SUS鋼板t=0.2巻きとする。
※ 掃除口：最上部及び要所に設ける。
※ 取付方法：竪管の下がり止めを上下端及び中間1本おきの受け金物ごとに取り付ける。

14 金属工事

①一般事項

※ 製品を取り付けるための受材は、原則として、構造体の施工時に取り付ける。ただし、やむを得ずあと付けとする場合は、防水層等に損傷を与えないよう、特に注意する。受材をあと施工アンカーの類とする場合は、十分耐力のあるものとする。

②ステンレスの表面仕上げ

※ HL ※ No8(鏡面) ※ バイブレーション ・No2B ※ その他（カラーステンレス）

③アルミニウムの表面仕上げ

種別	施工箇所
・B-1種(無着色陽極酸化塗装複合皮膜)	アルミサッシ 外装材
※ B-2種(着色陽極酸化塗装複合皮膜)（● ステンカラー ●ブラック ・ブラウン系）	
・C-1種(無着色陽極酸化塗装皮膜)	内装材
・C-2種(着色陽極酸化塗装皮膜)	
・D 種(化成皮膜の上に塗装 カラーアルミ)	内装成形板

4 鉄の亜鉛メッキ

表面処理方法	種別(使用箇所)	施工箇所
溶融亜鉛メッキ	・A種(海岸等特に厚メッキの箇所)	
	※ B種(工業地帯等厚メッキの箇所)	屋外階段
	・C種(標準的な環境塗装下地の箇所)	
電気亜鉛メッキ	・D種(屋外で塗装下地の箇所)	
	・E種(屋外で通常の錆止めの箇所)	
	・F種(屋外で簡単な錆止めの箇所)	

※ 不メッキや傷の補修：ワイヤブラシで入念に素地調整を行ったのち、高濃度亜鉛末塗料又は亜鉛溶射により補修を行う。広範囲に渡る場合は再メッキを行う。

⑤軽量鉄骨天井・壁下地

※ 材料、補強金物、インサート等は防錆処理(ジンククロメートメッキ処理、又は亜鉛メッキ処理)を施したものとする。
※ 天井ふところ1.5m以上の場合は、吊ボルトの補強を行い、外部軒天下地は、耐風圧補強を行う。
※ 野縁等の種類：屋内 ※ 19型 ・25型 屋外 ・19型 ※ 25型
※ スタッド、ランナー等の種類：・50形(2.7m以下) ・65形(4.0m以下)
・90形(4.0m～4.5m) ・100形(4.5m～5.0m)

6 金属成形板張り

形状	製法	材種	寸法(mm)	長さ(mm)	表面処理
・スパンドレル形	・押出し	※ アルミニウム製			・焼付塗装
	・ロール	・			
・パネル形	・プレス	・			

7 アルミニウム製笠木

種類	呼称肉厚(mm)	表面処理	備考
・200形	1.6以上	※ A-1又はB-1種	隅角部及び突当たり部等の役物は本体
・250形	1.6以上	・A-2種(電解着色)	メーカーの仕様による。
・300形	1.8以上	・B-2種	固定方法及び間隔は品質計画で定めたもの
・350形	2.0以上		

⑧外部手すり及びタラップ

種類	材料の種別	表面処理
手すり	※ ステンレスSUS304	※ HL程度 ・鏡面程度
	● アルミ	● A-2種(電解着色) ステンカラー、ブラック
タラップ	※ ステンレスSUS304	※ HL程度 ・鏡面程度
	・スチール	亜鉛メッキ 外部 ※ C種：内部 ※ E種

⑨金属製階段ノンスリップ

種類	寸法	型式
※ ステンレス製 ・アルミ製	※ 35mm	※ タイヤ入り
・鉄製 ・真鍮製	・　mm	・タイヤ無し
・その他		

⑩マンホール

種類	鍵	材質	型式
※ 並型 ※ 防水型	※ 有り	※ 鋳鉄製	・丸形 ※ 角形
※ 耐重型 ※ 防臭型	・無し	・アルミ枠製	※ 二重型化粧マンホール
・その他(複合)		・その他(化粧)	※ T-2 ・T-6 ※ T-14 ・T-20

⑪天井改め口

種類	寸法	型番
※ アルミ枠製	● 450mm角	（　　）
・ステンレス枠製	※ 600mm角	
● その他(目地タイプ　)	・　mm	

⑫格子蓋

・材質：※ 鋳鉄製 ※ ステンレス製 ・その他
・寸法：※ 300mm角 ※ 450mm角 ・600mm角 ・その他

⑬ルーフドレイン

・材質：※ 鋳鉄製コールタール焼付 ・ステンレス製 ・その他
・取付工法：※ 先付け工法 ・後付け工法
・型番（ DKC RL-4SP-K(断熱工法用) 100Φ

15 左官工事

①モルタル塗

※ モルタルは亀裂防止剤、接着剤、防水剤、その他の混和剤を必要に応じて、係員と協議の上使用する。
※ 屋内の壁及び天井の仕上げ材は、防火材料又は建築基準法に基づく基材同等の認定表示のあるもの。
・塗厚 内壁：※ 20mm ・15mm ・その他
外壁：※ 25mm ・20mm ・その他
床 ：※ 30mm ・25mm ・その他
※ 1回の塗厚は、7mm以下とし、仕上げ厚又は全塗厚は、25mm以下とする(床の場合を除く)。

②床コンクリートの直均し仕上げ

施工箇所	平たんさ(mm)	備考
壁の幅木回り	3mにつき3mm以内	
フリーアクセスフロア(溝工法)範囲	3mにつき7mm以内	
フリーアクセスフロア(パネル工法)範囲	1mにつき10mm以内	

③セルフレベリング材塗り

※ 下地処理：床面の乾燥を見計らい、充分に清掃し、所定量のシーラー塗りを2回を標準として行い、乾燥させる。
※ 調合及び塗厚：製造所の規定する加水量を厳守し、標準塗厚は10mmとする。
※ 養生：硬化するまでは、開口部をふさぎ自然乾燥状態とし、養生期間は一般に7日以上、冬季は14日以上とする。

④仕上げ塗材仕上げ

種類	呼び名	通称(例)	仕上げの形状	①用途②層構成
薄付け仕上塗材	・外装薄塗材Si	シリカリシン	砂壁状	①主として外装用
	・可とう形外装薄塗材Si		ゆず肌状	
	・外装薄塗材E	樹脂リシン、アクリルリシン	砂壁状	②下塗材+主材
	・可とう形外装薄塗材E	弾性リシン	砂壁状、ゆず肌状	又は主材だけ
	・防水形外装薄塗材E	単層弾性	ゆず肌状、さざ波状	
	・外装薄塗材S	溶液リシン	砂壁状	
	・内装薄塗材C	セメントリシン	砂壁状	①内装用
	・内装薄塗材L	珪藻土塗材	平たん状、ゆず肌状	
	・内装薄塗材Si	シリカリシン	砂壁状、ゆず肌状	②下塗材+主材
	・内装薄塗材E	じゅらく	砂壁状、さざ波状	又は主材だけ
	・内装薄塗材W	繊維壁、京壁	京壁状、繊維壁状	
厚付け仕上塗材	・外装厚塗材C	セメントスタッコ	スタッコ状	①外装用
	・外装厚塗材Si	シリカスタッコ		
	・外装厚塗材E	樹脂・アクリル スタッコ		②下塗材+主材
	・内装厚塗材C	セメントスタッコ	スタッコ状	①内装用
	・内装厚塗材L	珪藻土塗材	掻き落とし状	
	・内装厚塗材G	珪藻土塗材	平たん状	②下塗材+主材
	・内装厚塗材Si	シリカスタッコ		又は主材だけ
	・内装厚塗材E	樹脂・アクリル スタッコ		
軽量骨材仕上塗材	・吹付用軽量塗材	パーライト・ひる石 吹付	砂壁状	①主として天井用
	・こて塗用軽量塗材		平たん状	②下塗材+主材
複層仕上塗材	・複層塗材CE	セメント系吹付タイル	ゆず肌状	①内装及び外装用
	・可とう形複層塗材CE	(可とう形、微弾性、柔軟形)	月面状	
	・防水形複層塗材CE		平たん状	②下塗材+主材
	・複層塗材Si	シリカタイル		+上塗材
	・複層塗材E	アクリルタイル		
	・防水形複層塗材E	ダンセイタイル(複層弾性)		
	・複層塗材RE	水性エポキシタイル		
	・防水形複層塗材RE			
	・複層塗材RS	エポキシタイル		
	・防水形複層塗材RS			
可とう形改修用仕上塗材	・可とう形改修塗材E		凹凸状	①外装用
	・可とう形改修塗材RE		月面状	
	・可とう形改修塗材CE		平たん状	②主材+上塗材

※ 内装仕上げに用いる塗材のホルムアルデヒド放散量はF☆☆☆☆とする。
※ 防火材料の指定がある場合は、建築基準法に基づき認定を受けたものとする。

5 プラスター塗り

・種類：・ドロマイトプラスター ※ せっこうプラスター
・しっくい ・土塗り ・その他
・下地：・ラスボード ※ 9.5mm ・7mm
・コンクリート面の下地モルタル セメント1：砂2の調合で、厚さ6mm。
・メタルラスの下地モルタル セメント1：砂3の調合で、ラス面から厚さ6mm。

6 ロックウール吹付け

※ ロックウールは、建築基準法の基づき不燃材料の指定又は認定を受けたものとし、接着剤はれき青系、合成ゴム系又は合成樹脂系とし、材料のホルムアルデヒド放散量は、F☆☆☆☆とする。
※ 吹付け厚さは、所定の厚さの1.2倍程度とし、こてで圧縮して所定の厚さに仕上げる。
※ 吹付け後、7日間程度の自然乾燥を行い、厚さ及びかさ比重の検査を行う。

⑦塗床材

・種類：● 硬質着色床 ● 合成樹脂ビニール系
・合成樹脂エポキシ系 ・ポリウレタン系 ・その他

16 建具工事

①一般事項

※ 防火戸は、建築基準法第2条第9号のニロの規定に基づき定められたもの又は認定を受けたものとする。防煙シャッターは、煙感知器と連動するものとする。
※ 造付家具は、建具表には含まない。
※ 特記なき限り、開き戸は全て戸当り煽り止め付とする。
※ 開閉操作が複雑な建具については、操作方法を表示する。
・見本の製作等：・特殊な建具の仮組(建具符号　　)

②アルミニウム製建具

種別	耐風圧性	気密性	水密性	遮音性	断熱性	枠見込(mm)
・A種	S-4(2000Pa)	・A-2	・W-3(250Pa)	※ T-1	・H-1	※ 70
・B種	S-5(2400Pa)	・A-3	・W-4(350Pa)	※ T-2	※ H-2	※ 100
・C種	S-6(2800Pa)	※ A-4	※ W-5(500Pa)	・T-3	・H-3	

表面処理：・B-1 ・B-2（・ステンカラー ●ブラック ・シルバーマット系）
※ 全てのアルミサッシには結露受け、FIX窓には結露水抜きを設ける。

③網戸

※ 全ての住戸開口部には網戸を設ける。メッシュは ※ 16 ・18 とする。
網戸：・ガラス繊維入り合成樹脂製 ※ 合成樹脂製 ・ステンレス製
形式：※ 外部可動式 ※ プリーツ式 ※ スウィング式 ・固定式

④鋼製建具

種別	耐風圧性	気密性	水密性	遮音性	耐震性	枠見込(mm)
・A種	S-4(2000Pa)	・A-2	※ W-3(250Pa)	※ T-1	※ D-1(1/300rad)	※ 70
・B種	S-5(2400Pa)	※ A-3	・W-4(350Pa)	※ T-2	・D-2(1/150rad)	※ 80
※ C種	S-6(2800Pa)	・A-4	・W-5(500Pa)	・T-3	※ D-3(1/120rad)	※ 100

材料：※ 溶融亜鉛メッキ鋼板 ・高耐食溶融亜鉛メッキ鋼板 ・樹脂被覆鋼板
防火設備：※ 特定防火設備 ・防火設備
※ 出入口のくつずりは、ステンレス製とする。
※ 気密材は、合成ゴム(クロロプレン等)又は合成樹脂(塩化ビニル等)とする。
※ 外部に面する建具は扉、枠とも裏面を防露使用(発泡ウレタン)とする。
※ 防音性能はTS30等級以上とする。外部廻り、機械室、その他騒音を生じる箇所の鋼製扉は、気密材、グレモンハンドルを使用しエアータイトとする。

⑤鋼製軽量建具

材料：※ 溶融亜鉛メッキ鋼板 ・溶融亜鉛-5%A?合金メッキ鋼板 ・樹脂被覆鋼板
心材：※ ペーパーコア ・水酸化アルミ無機シートコア ・発泡剤
※ 表面材の厚みは0.6mmとし、丁番、ドアクローザー等が取り付く部分には、2.3mmの補強板を、取り付けるものとする。
※ 出入口のくつずりは、ステンレス製とする。
※ 召合せ、縦小口包み板等の材質は、ステンレス鋼板又はアルミニウム合金の押出形材とする。

⑥ステンレス製建具

※ ステンレス鋼板は、SUS304とし、厚さは1.5mm以上、とする。
表面仕上げ：・鏡面仕上げ ●バイブレーション仕上げ ・HL仕上げ
曲げ加工：※ 普通曲げ ・角出し曲げ(補強あり)
特定防火設備の戸：・適用あり ●適用なし

spirits Architecture
一級建築士事務所東京都知事登録第56055号
㈱スピリッツ・オフィス 一級建築士第127323号 大塚 悟

DATE	SCALE	PROJECT	SHEET NO.
250930		ルミーク北千住 新築工事 竣工図	A-03
APPROVED	DRAWN BY	SHEET TITLE	
		建築工事特記仕様書(2)	

章	項目	特記細目

⑦ 木製建具

材料の含水率: ※ B種(天然乾燥18%、人工乾燥15%以下)とする。集成材、単板積層材、合板、
パーティクルボード等の場合は ※ A種(15%以下)とする。
※ 接着剤のホルムアルデヒド放散量はF☆☆☆☆とする。
接着の程度は、水掛り箇所を1類、その他は2類とする。
(製作物) フラッシュ扉
見込: • 30mm • 33mm ● 36mm • mm
面材: • 塩ビラミネート合板 ● オレフィンシート貼り • メラミン化粧合板
• ポリエステル合板 • ビニルクロス貼り (合板厚 mm)
※ 補強材:戸当り、ドアストッパー及びレバーハンドルを取付ける場合には、必ず補強材を入れる。
※ アンダーカット:キッチン、洗面、便所等の水回りの扉は20mm、他の居室は10mmとする。
枠見込 : ● 90mm • 100mm ●150mm
枠表面材: • 塩ビラミネート化粧材 ● オレフィンシート貼り • 塗装品
ふすまの上張り: • 新鳥の子 • クロス貼り • 鳥の子
引き手: • 軽合金製 • 木製 • 合成樹脂製
※ 戸ぶすまの工法は、フラッシュ戸に準ずる。ただし上張りは、ふすまに準ずる。
(既製品) メーカー仕様による。
フラッシュ扉:( )
框 扉:( )
折れ 扉:( )
引き 扉:( )

⑧ 建具用金物

※ 指定製造所の製品とし、形式は設計図による。見本品提出の上、係員の承認を得たものとする。
マスターキー : ※ 必要 組各3本 • 不要
グランドマスターキー: ※ 必要 組各3本 • 不要
予備キー : ※ 必要 3組 各3本 • 不要
※ 各キーは市販キーボックスに収納し、案内図を添付して提出する。

⑨ 自動ドア開閉装置

開閉方式	駆動装置	センサーの種類
※ スライディングドア	※ 電気式	• マットスイッチ ※ 光線(反射)スイッチ
• スウィングドア	• 空気圧式	• 熱線スイッチ ※ 光電スイッチ
	• 電動油圧式	音波スイッチ • タッチスイッチ

※ 開閉機構を床又は屋外に設置する場合は、防水性のある構造とする。
※ センサーの種類にかかわらず、補助センサーを併用する。
開閉装置の機能:※ 自動ロック装置 ※ 24時間タイマー ※ 自動ドア制御装置 ※ 停電時解錠
※ 地震時解錠 ※ 自動火災報知設備(非常警報)連動開放 ※ 非常進入用解錠鈕
※ 起動スイッチ(安全光線スイッチ兼用) ※ ディスクブレーキ付き

⑩ 自閉式上吊り引戸装置

※ ストッパー又は一時停止装置、若しくは自動閉鎖時間の調整機能をもつこと。
※ 閉り際で明らかに減速すること。

11 重量シャッター

種類: • 一般重量シャッター • 防火シャッター • 防煙シャッター
一般重量シャッター、外壁用防火シャッターの耐風圧性能( )N/㎡
開閉機能による種類: ※ 上部電動式(手動併用) • 上部手動式
シャッターケース: • 設ける • 設けない(防火、防煙は設ける)
※ 障害物感知装置(自動閉鎖型)を設ける: • 接触型 • 非接触型
※ 機械警備連動、タイマー制御とする。

⑫ 軽量シャッター

開閉機能による種類: ● 上部電動式(手動併用) • 上部手動式
※ 電動式の場合には、障害物感知装置(自動閉鎖型)を設ける: • 接触型 ● 非接触型
シャッターの耐風圧性能(1200)Pa
防火設備: ● 適用あり(鋼板の厚さ0.8mm以上) • 適用なし
(三和シャッター ELEGANO STワイド)

13 オーバーヘッドドア

セクション材料	開閉方式	収納形式	ガイドレール
※ スチールタイプ	※ バランス式	• スタンダード形	※ ステンレス鋼板
• アルミニウムタイプ	• チェーン式	• ローヘッド形	• 溶融亜鉛メッキ鋼板
• ファイバーグラスタイプ	• 電動式	• ハイリフト形	
		• バーチカル形	

耐風圧性能( )N/㎡
※ 電動式の場合には、障害物感知装置(非接触型)を設ける。

⑭ ガラス

※ フロート板ガラス(FL) ※ フロート板ガラス • すり板ガラス
● 型板ガラス(FK) • 梨地 • 石目 • 霧
● 網入板ガラス • 磨クロス(PW) • 磨ヒシ • 型クロス(FW)
• 型ヒシ • 熱反クロス • 熱反ヒシ
• 線入板ガラス • 線入磨 • 線入型 • 熱吸線入磨 • 線入り高性能熱反
● 合わせガラス • FL+FL • FL+FK • FL+PW • FL+熱吸 • FL+熱反
● 強化ガラス • FL • FK • 熱吸
• 熱線吸収ガラス • FL • FK • 熱吸
●複層ガラス ● FL+FL • FL+FK ● FL+PW • FL+耐熱 ● FL+Low-e
• 熱線反射ガラス • 熱反 • 高性能熱反
• 倍強度ガラス • FL • 熱吸 • 熱反 • 高性能熱反
• 耐熱強化ガラス • FL • 熱吸 • 熱反 • 高性能熱反
※ サッシガラスは最低厚さ5mm、他は耐風圧チェックによる。
※ エントランスホール、風除室等のガラススクリーンやガラス扉には衝突防止用表示シールを貼り、
ガラス厚は面積強度等を確認の上決定する。

⑮ ガラス留め材

建具の種類	材質
アルミニウム製	※ シーリング材(シリコーン系) • ガスケット
鋼製	※ シーリング材(シリコーン系)
ステンレス製	※ シーリング材(シリコーン系)
木製	※ パテ(木製用)

※ 防火戸のガラス留め材は建築基準法に基づく防火性能を有するものとする。
※ 建具周囲のシーリング材はポリサルファイド系とする。
※ セッティングブロックは、硬さ90±5°のエチレンプロピレンゴム、クロロプレンゴム又は
塩化ビニル樹脂製とし、ガラスの大きさに相応したものとする。
※ ガラス端部で枠にのみ込まない部分は、小口加工とする。
※ 木製建具で、押縁留めの場合は、ガラスを入れ、押縁で押さえる。落し込みの場合は、ガラスを入れ、
かまち回りをシーリング材で固定する。

⑯ ガラス用フィルム

名称	張り面	性能値
※ ガラス飛散防止フィルム	※ 内張り • 外張り	飛散防止率 D1(95%以上)
• 視界制御フィルム	※ 内張り • 外張り	• 正面 • 一方向 •両方向
• 断熱フィルム	※ 内張り • 外張り	• 透明断熱 • 反射断熱
• 装飾用デザインフィルム	※ 内張り • 外張り	•

17 ガラスブロック

※ 壁用金属枠はSUS304又はアルミニウム合金等とし、下枠の外部側に水抜き孔を設けたものとする。
※ 力骨の材質はSUS304で径5.5mmで、はしご状筋又は単筋を使用する。
※ 緩衝材は、合成ゴム発泡体、溝灯材は、塩化ビニル又はブチルゴム製の粘着層付きのテープとする。

形状	呼び寸法(mm)	厚さ(mm)	表面形状	色	防火性能
※ 正方形	• 150	• 80	• 透明	• 無色	※ 有り
• 長方形	※ 200	※ 100	※ 半透明	• 着色	• 無し
• 丸型	• 300		• 指向性	( )	

17 カーテンウォール工事

1 メタルカーテンウォール

カーテンウォール材料の種類

種類	規格等
※ アルミニウム製	※ アルミニウム製建具の材料による
•	•

カーテンウォール方式: • 方立方式
• バックマリオン方式(• 単純2辺支持構法 • SSG構法)
• スパンドレル方式
• パネル方式
• 小型パネル組合せ方式(• ノックダウン方式 • ユニット方式)
構造用ガスケット: ※ 適用しない
• 適用する(施工箇所:)
断熱材 : ※ 適用しない
• 適用する(種類: 厚さ (mm) 施工箇所:)
製品の寸法許容差: ※ 標仕表 17.2.1による
• 製造所標準製作規定寸法許容差による。

アルミニウムの表面処理種別	色彩等
• A-1種 • B-1種	無着色
• A-2種 • B-2種	※ ステンカラー • ブラック • ブラウン系
• 着色塗膜 塗装材料( )焼付け方法( )コート( )ベーク	

耐風圧性能値: ※ 建築基準法 令第87条及び告示第1454号に定められた風圧力に対して安全であること。
• 正圧 N/m以上及び負圧 N/m以上に対して安全であること。

主要部材のたわみ

支点間距離(h)	たわみ量	状態
※ 4m以下	※ ±(1/150)×hかつ絶対量20mm以下	※ 各部の損傷、残留変形
• 4mを超える	•	有害な変形が起こらないこと

耐震性能

建物の構造種別	層間変位量(h=支点間距離)	状態
鉄骨造	※ ±(1/100)×h以上 •	※ 部材の脱落、ガラスの破損及び主要部材に有害な歪みが起こらない シーリングは補修程度
鉄筋コンクリート造 鉄骨鉄筋コンクリート造	※ ±(1/200)×h以上 •	

水密性

性能グレード	• 1	※ 2	• 3
FIX部(圧力差Pa)	975未満	975	1500
可動部(圧力差Pa)	525未満	525	750

気密性

性能グレード	• 1	※ 2	• 3
等級	JIS等級A−3	JIS等級A−4	JIS等級A−5

耐火性能: ※ 適用しない • 適用する (時間、施工箇所:)
映像調整: ※ 行わない • 行う (建具表による)

2 PCカーテンウォール

コンクリートの種類及び品質

コンクリートの種類	設計基準強度(Fc)	所要スランプ(cm)
※ 軽量1種(1.7〜2.1t/㎥)	※ 30N/mm²	※ 12cm以下
•	•	•

※ 所要気乾単位容積質量は、1.9t/㎥以下、単位水量の最大値は、180kg/㎥とする。
※ 取付け用金物の表面処理:内部は白種、外部はA種とし、PC版打込み取付けボルトはSUSとする。
断熱材 : ※ 適用しない
• 適用する(種類: 厚さ (mm) 施工箇所:)
製品の寸法許容差: ※ 標仕表 17.3.1による
• 製造所標準製作規定寸法許容差による。
表面仕上げ : ( )
耐風圧性能値: ※ 建築基準法 令第87条及び告示第1454号に定められた風圧力に対して安全であること。
• 正圧 N/m以上及び負圧 N/m以上に対して安全であること。
• 製造所標準製作規定寸法許容差による。

耐震性能

建物の構造種別	層間変位量(h=支点間距離)	状態
鉄骨造	※ ±(1/100)×h以上 •	※ 部材の脱落、ガラスの破損及び主要部材に有害な歪みが起こらない ガラス等の破損もない シーリングは補修程度
鉄筋コンクリート造 鉄骨鉄筋コンクリート造	※ ±(1/200)×h以上 •	

18 塗装工事

① 材料

※ 屋内の壁、天井の仕上げ材は、防火材料とする。
※ 塗料のホルムアルデヒド放散量はF☆☆☆☆とする。
※ 上塗用の塗料は、原則として、見本塗板にて係員の承認の上施工するものとする。

② 素地こしらえの種別

素地面	種別		
木部	※ A種(穴埋め)不透明塗料	※ B種(ヤニ処理)透明塗料	
鉄鋼面	• A種(リン酸塩処理)	• B種(ブラスト法)	※ C種(サンダー除去)
亜鉛メッキ鋼面	• A種(リン酸塩処理)	• B種(プライマー塗)	• C種(溶剤拭き)
モルタル面	• A種(全面パテ)	※ B種(不陸調整)	
コンクリート面	• A種(全面パテ)	※ B種(下地塗)ALC	※ B種(吸込止)ECP
ボード面	※ A種(全面パテ)	• B種(不陸調整)	

③ 錆止め塗料塗り

素地面	種別
鉄面 屋外	※ A種(鉛丹、シアナミド、鉛•クロムフリー)錆止め
屋内	※ B種(一般用)錆止め
EP−G塗	※ C種(水系)錆止め
メッキ面 屋外	※ A種(鉛酸カルシウム)錆止め • B種(変性エポキシ樹脂プライマー)
屋内	※ A種(鉛酸カルシウム)錆止め • B種(変性エポキシ樹脂プライマー)
EP−G塗	※ C種(水系)錆止め

※ 鉄鋼面錆止めの工程は、見え掛り部は、A種(研磨有り)、見え隠れ部は、B種(研磨無し)とする。

④ 塗料の種類と工程

塗料の種類 (略号) 適用範囲	種別(B種は中塗り等一部工程省略)
合成樹脂調合ペイント塗り(SOP)木、鉄、亜	鉄鋼面のみ • A種 ※ B種
クリアラッカー塗り(CL)木	• A種 ※ B種
フタル酸樹エナメル塗り(FE)内木、鉄、亜	• A種 ※ B種
アクリル樹脂系非水分散形塗料塗り(NAD)内コ、モ	• A種 ※ B種
アクリル樹脂エナメル塗り(AE)外コ、モ	• A種 ※ B種
2液形ポリウレタンエナメル塗り(2−UE)外鉄、亜、コ	
アクリルシリコン樹脂エナメル塗り(2−ASE)外鉄、亜、コ	
常温乾燥形ふっ素樹脂エナメル塗り(2−FUE)外鉄、亜、コ	
つや有合成樹脂エマルションペイント塗り(EP−G)各所	木、亜以外 • A種 ※ B種
合成樹脂エマルションペイント塗り(EP)コ、モ、プ、ボ	• A種 ※ B種
合成樹脂エマルション模様塗料塗り(EP−T)内コ、モ、プ、ボ	• A種 ※ B種
ウレタン樹脂ワニス塗り(UC)木	• A種 ※ B種
オイルステイン塗り(OS)木	

適用範囲の略号:木=木部、鉄=鉄部、亜=亜鉛メッキ面、内=屋内、外=屋外、コ=コンクリート面
モ=モルタル面、プ=プラスター面、ボ=せっこうボード等面

5 マスチック塗材塗り

※ コンクリート面、押出成形セメント板面、モルタル面及びALCパネル面に、マスチック塗材を
多孔質のハンドローラーを用いて塗る工法に適用する。

種別	凸面処理	仕上げ材塗り
• A種(外部)	• 行う • 行わない	
• B種(内部)		
• C種(内、外部)	• 行う • 行わない	• AE2回塗り • EP−G2回塗り

⑥ 床用塗料塗り

材質 :ウレタン樹脂系塗料(※ 標準色 • 指定色)
仕上種別: ※ 平滑仕上 • 防滑仕上
塗布量 :プライマー塗りの上主剤2回塗りとし、総塗布量は0.5kg/m以上とする。

⑦ 防塵用塗料塗り

材質 :水性アクリル系樹脂塗料(※ 標準色 • 指定色)
仕上種別:コーティング(ローラー刷毛塗り)
塗布量 :主剤2回塗りとし、総塗布量は0.25kg/m以上とする。

19 内装工事

① 一般事項

※ 使用する材料はJIS及びJAS規格品とし、ホルムアルデヒド放散量はF☆☆☆☆とする。

種別	記号(構造)	色柄	厚さ(mm)
※ 発泡層のないもの	• NM(単体) ※ NC(繊布積層)	※ 無地	• 2.0
	• NF(不織布積層) • NO(以外積層)	•	※ 2.5
• 発泡層のあるもの	• DC(繊布) • DF(不織布)		
	• DO (以外積層)• PF(不織布柄有)		
	• PO(以外柄有)		

工法 ※ 熱溶接 • 突付け (施工箇所:)
※ 屋外に使用する場合は屋外進歩行用(ノンスリップ)とし、貼り仕舞はシーリング打ちとする。

③ ビニル床タイル ゴム床タイル張り

種類•名称(記号)		厚さ(mm)
接着形	※ ホモジニアスビニル床タイル(HT)	• 2.0
	• コンポジションビニル床タイル平硬質(CT)	• 2.5
	• コンポジションビニル床タイル軟質(CTS)	※ 3.0
置敷形	• 置敷きビニル床タイル(HTL)	

• ゴム床タイル 色柄( )厚さ(mm)
• 帯電防止床シート、床タイル 性能( )厚さ(mm)

※ ビニル巾木: 材種 ※ 軟質 • 硬質
厚さ(mm) ※ 2.0 • 1.5 : 高さ(mm) • 40 • 60 • 75 • 100

④ 接着剤

種別	ビニル一般	ビニル水回り	ビニル垂直	ゴム一般	ゴム水回り
酢酸ビニル樹脂系	○		○		
ビニル共重合樹脂系	○		○		
アクリル樹脂系	○		○		
ウレタン樹脂系	○	○	○	○	○
ゴム系ラテックス形	○		○		
エポキシ樹脂系		○		○	○
ゴム系溶剤形			○	○	
変成シリコーン樹脂系				○	

5 カーペット敷き

※ 使用する材料は、消防法に定める防煙性能を有するものとし、帯電防止性能は、人体耐電圧3kv
以下のものとする。
※ グリッパー工法の、下敷き材は、黄麻フェルトとする。
• 緞じゅうたん (毛80%以上のもの)

種別 パイル種(長さ)	パイル形状	色柄等
• A種 そ毛(12mm)	• カットパイル	※ 無地
• B種 防毛(10mm)	※ ループパイル	• 柄物(標準品)
• C種 防毛(7mm)	• カット、ループパイル併用	

• タフテッドカーペット

パイル形状	パイル長(mm)	工法
• カットパイル	※ 5〜7	※ 全面接着工法
※ ループパイル	• 4〜6	• グリッパー工法
• カット、ループパイル併用		

• タイルカーペット

パイル形状	種類	寸法(mm)	厚さ(mm)	色柄等
• カットパイル	※ 第一種	※500x500	※6.5 •8.0	※ 無地 • 柄物
※ ループパイル	• 第二種	•450x450	• 7.0	• 柄物(標準品)
• カット、ループパイル併用		•600x600		

※ タイルカーペット用の接着剤は、粘着はく離(ピールアップ)形とする。

⑥ 合成樹脂塗床

種別	仕上の種類
● ウレタン塗床材 ※ 弾性(• 高硬度)	※ 平滑仕上げ ● 防滑仕上げ • つや消し仕上げ
• エポキシ樹脂塗床材	• 薄膜流し展べ仕上げ
	• 厚膜流し展べ仕上げ(※ 平滑 • 防滑)
	• 樹脂モルタル仕上げ(※ 平滑 • 防滑)
	• 防滑仕上げ

⑦ フローリング張り

	種別	樹種	厚さ(mm)	工法	仕上げ塗装等
単層フローリング	• フローリングボード	※ なら	※ 15	• モルタル埋込	• UL樹脂ワニス
	• フローリングブロック	• ぶな	• 12	• 釘留め工法	• OSワックス
	• モザイクパーケット	• ヒノキ	•	※ 接着工法	• 生地ワックス
複合フローリング	• 複合1種フローリング	• なら	• 15	• モルタル埋込	• UL樹脂ワニス
	• 複合2種フローリング	• ぶな	※ 12	• 釘留め工法	• OSワックス
	• 複合3種フローリング	※ ヒノキ	•	※ 接着工法	• 生地ワックス

※ 複合フローリングの化粧加工は、天然木化粧とする。
※ 釘留め工法の複合フローリングは、乾式二重床とし、種別はC種(板厚12以上、下張無し)とする。

8 畳敷き

種別	畳床	畳表	畳へり地
• A種	稲わら1級品	J1:縦糸が錦糸1等	• 柄へり地
• B種	稲わら2級品	C1:縦糸が錦糸1等	• 錦•Pへり地
• C種	ポリスチレンフォームサンド稲わら畳床	C2:縦糸が錦糸2等	• 金糸へり地
• D種	建材畳床		• 錦糸へり地

※ 畳敷きの下地には、防湿シート(発泡ポリエチレンフォーム2mm)等の防湿層を全面的に敷設する。
※ A種、B種及びC種は、防虫処理を施したものとする。

⑨ せっこうボード、その他のボード張

種別	JIS記号	厚さ(mm)、規格等
• 硬質木毛セメント板	HW	• 15 • 20 • 25 • 30
• 普通木毛セメント板	NW	• 15 • 20 • 25 • 30
• 硬質木片セメント板	HF	• 15 • 20 • 25 • 30
● けい酸カルシウム板 Type2	0.8FK	(無石綿)●6 • 8 •
• ロックウール化粧吸音板	DR	※ フラット(※ 9(不燃) • 12) • 凹凸(※ 12(不燃) • 15 • 19)
※ せっこうボード	GB−R	※ 壁 ※ 9.5(準不燃)※ 12.5(不燃) ※ 天井 ※ 9.5(準不燃)※ 12.5(不燃)
● 不燃積層せっこうボード	GB−NC	• 9.5(不燃) • 化粧有 • 化粧無
● シージングせっこうボード	GB−S	• 9.5(準不燃) ● 12.5(不燃) • 15
● 強化せっこうボード	GB−F	• 9.5(不燃) • 12.5(不燃) • 15
• せっこうラスボード	GB−L	• 7 • 9.5
• 化粧せっこうボード	GB−D	• 9.5(準不燃) • 12.5(不燃)
• ﾐﾃﾞｨｱﾑﾃﾞﾝｼﾃｨﾌｧｲﾊﾞｰﾎﾞｰﾄﾞ	MDF	• 素地 • 化粧 • 3 • 7 • 9 • 12
• ハードボード	HB	• 素地 • 化粧 • 2.5 • 3.5 • 5 • 7
• インシュレーションボード	I B	• A−IB(A級) • T−IB(ﾀﾜﾗ) • S−IB(ｼｰｼﾞﾝｸﾞ) • 9 • 12 • 15 • 18
● 普通合板(難燃処理)		• 3 • 4 • 6 • 9
• 天然木化粧合板		• 3 • 5 • 6 • 9
● メラミン樹脂化粧板		※ 1.2
• パーティクルボード研磨板		• RS(素地) • VS(単板張り) • 10 • 12 • 15 • 20

※ GL工法において、GLボンド、クロス糊に防カビ剤を混入し、せっこうボードには防カビ剤を、
散布する。
※ 水回りの下地ボードはシージングせっこうボードGB−Sを使用する。
※ 軽量鉄骨下地ボード遮音壁の遮音シール材は、アクリル系、ウレタン系のシーリング材とする。

⑩ 吸音材

種別	JIS記号	厚さ(mm)
• ロックウール吸音ボード1号 60K	RW−B	• 25 ※ 50 • 100
● グラスウール吸音ボード2号 32K	GW−B	• 25 ※ 50 • 100

⑪ 壁紙張り

施工箇所	壁紙の種類					防火性能
	紙	繊維	プラ	その他	無機質	
各居室	•	•	•	●	•	● 不燃 • 準不燃 • 難燃
各非居室	•	•	•	●	•	● 不燃 • 準不燃 • 難燃
	•	•	•	•	•	• 不燃 • 準不燃 • 難燃
	•	•	•	•	•	• 不燃 • 準不燃 • 難燃
	•	•	•	•	•	• 不燃 • 準不燃 • 難燃
	•	•	•	•	•	• 不燃 • 準不燃 • 難燃

素地こしらえ:モルタル、プラスター面 ※ B種(不陸調整) • A種(全面パテ)
せっこうボード面 ※ B種(不陸調整) • A種(全面パテ)

⑫ 断熱材

種類		施工箇所	厚さ(mm)
高性能グラスウール	• 16K	•	• 30
	※ 24K	•	• 40
押出法ポリスチレンフォーム保温板	• 2種b	※ 壁(内断熱)IV等級4	※ 35
	※ 3種b	※ 天井(内断熱)IV等級4	※ 70
硬質ウレタンフォーム保温板2種	• 1号	※ 熱積層IV等級4	※ 20
	• 2号	※ 壁(内断熱)IV等級4	※ 30
	※ 3号	※ 天井(内断熱)IV等級4	※ 60
吹付け硬質ウレタンフォーム	※ 現場発泡	※ 壁(内断熱)IV等級4	※ 25
	•	•	•

※ 吹付け硬質ウレタンフォームは、難燃性を有するものとする。

13 既製間仕切

• 表面材及び仕上げ: • 鋼板 厚さ0.8mm以上、樹脂焼付塗装
• その他( )
• 工法: • スタッド式 • パネル一体式 • パネル分解式

14 乾式遮音置床

• 種類: • •

⑮ 浴室天井材

※ユニットバス

材質	表面仕上げ	性能	幅(mm)	備考
※ アルミニウム製	※ 焼付塗装品	準不燃品	※ 200	蹴縁は磁付とし、
	• アルマイト処理品		• 100	製造所の標準品と
• 硬質塩ビ製	※ 塗装品		※ 300	する
	• 木目調		• 100	

20 ユニットバスおよびその他の工事

1 フリーアクセスフロア

施工箇所	構法	仕上高(mm)	地震時水平力	耐荷重性能	表面仕上材
事務室 会議室	※ パネル構法	※ 100	※ 1.0G	• 3000N	※ 帯電防止床タイル
	• 溝構法	• 50	• 0.6G	※ 5000N	· タイルカーペット
	• パネル構法	• 100	• 1.0G	• 3000N	• 帯電防止床タイル
	• 溝構法	•	• 0.6G	• 5000N	• タイルカーペット
	• パネル構法	• 100	• 1.0G	• 3000N	• 帯電防止床タイル
	• 溝構法	•	• 0.6G	5000N	• タイルカーペット

※ スロープ及びボーダーと、コンセント等の取付け対応は、製造所の標準仕様とする。
※ 配線取り出し開口:パネル1枚につき40mmX80mm程度の開口、1箇所以上。
全体面積に対する設置割合 20〜30%とし、増設対応可とする。
※ パネルは高さ調整機能の有るものとする。
空調用吹き出しパネル: ※ 無し • 有り(※ 固定式 • 可変式)
※ OAフロア下地床躯体は、ケイ酸塩系表面強化材塗布とする。
(ABC商会:シリケートハードナー同等品以上)

2 可動間仕切

構造形式	総厚さ(mm)	表面材	表面仕上げ	遮音性能	防火性能
• スタッド式	• 100	• 鋼板	※ メラミン樹脂	• あり	• あり
• スタッドパネル式		(※0.6 •0.8)	• アクリル樹脂焼付	• なし	• なし
• パネル式		•	•		

※ パネル材は、電灯スイッチ、コンセント、電話コンセント等の取付け及び配線を隠蔽処理する事の
できるものとし、(社)日本電気協会「内線規定」に適合するものとする。
※ 可動間仕切は、層間変位1/150程度に耐える構造とする。

3 移動間仕切

遮音性能	厚さ(mm)	表面材	表面仕上げ	操作方法
• 一般タイプ	• 100	※ 鋼板	• 焼付塗装	• 手動式 • 電動式
		•	• 壁紙張り	• 部分電動式
• 遮音タイプ (36db以上)	• 100	※ 鋼板	• 焼付塗装	• 手動式 • 電動式
		•	• 壁紙張り	• 部分電動式

※ ハンガールール取付け下地の補強は、取付け全重量の5倍以上の荷重に対して、使用上支障のない
耐力及び変形量となるように補強する。

4 トイレブース

表面仕上材: ※ メラミン樹脂系化粧板(木口一体型 指定柄)
• ポリエステル樹脂系化粧板 • 化粧シート貼り
足形状: ※ 巾木型 • 足金物型 高さ:ブースは天井までとし、扉はH=2100とする。

spirits Architecture
一級建築士事務所東京都知事登録第56055号
㈱スピリッツ・オフィス 一級建築士第127323号 大塚 悟

DATE	SCALE	PROJECT	SHEET NO.
250930		ルミーク北千住 新築工事 竣工図	A−04
APPROVED	DRAWN BY	SHEET TITLE: 建築工事特記仕様書(3)	

章	項目	特記細目

⑤階段滑止め

材 種: ステンレスSUS304 幅:35(mm)
形 状: ビニルタイヤ入り、両端フラットエンド ※あり(※ビニル製) ▪ なし
取付け工法: ※ 接着工法 ▪ 埋込み工法

6 内部階段手すり

種 別	施工箇所
▪ 集成材クリアラッカー仕上げ	▪
・ 溶融亜鉛メッキ仕上げ	▪
※ 半硬質樹脂二層成形(抗菌剤入)	▪

⑦床 目 地 棒

材 種: ステンレス 厚さ:5～6mm 高さ:12mm 足金物:※500程度

8 黒板及び ホワイトボード

種 類		寸法(mm)	色彩	備 考
▪ 黒板	焼付け	▪	※ 緑 ▪ 黒	※ 平面 ▪ 局面 ▪ スクリーン付
▪ ホワイトボード	ほうろう	▪	※ 緑 ▪ 黒	※ 平面 ▪ 局面 ▪ スクリーン付

※ 枠はアルミニウム製とし、受け皿付とする。

⑨ 鏡

※ 鏡は縁なしの防湿性を有するものとし、特記なければ、厚さは5mmとする。

⑩表 示

※ サイン図による。
※ 誘導標識、非常用進入口表示等は、法に適合する市販品を使用する。
※ 室名表示等は、別途サイン図の無い場合は下記による。
材質: ※ ステンレス ▪ アルミ ▪ プラスチック ▪ その他( )
文字形式: ※ 切文字 ※ 張り文字 ▪ 書き文字 ▪ その他( )
文字材質: ※ シルクスクリーン ▪ 地と同質 ※ カッティングシート ▪ その他
該当項目: ※ 室名札 ※ ピクトグラフ ▪ 扉番号 ※ 誘導標識 ※ 階数表示
▪ 表札 ※ 掲示板 ▪ 入居者名板 ▪ ( ) ▪ ( )

11 煙突ライニング

▪ 煙突用成形ライニング材:最高使用温度 ▪650℃ ▪ 400℃
:材料 ▪ゾノライト系けい酸カルシウム材 ※ 心材付繊維積層材
▪ キャスタブル耐火材:工法 ※ こて押さえ 最高使用温度 ▪ 400℃

12 ブラインド

形 式	種 類	スラットの材質	スラットの幅(mm)
※ 横型	※ ギヤ式 ▪ コード式(自動降下式) ▪ 操作棒式(ワンタッチ式)	※ ロールブラインド ▪ アルミニウム合金製	※ ▪ 25
▪ 縦型	▪ 1本操作コード ※ 2本操作コード	▪ アルミスラット ▪ クロススラット	▪ 80 ▪ 100

※ クロススラットは、消防法で定める防炎性能の表示が有るものとする。
※ ブラインドは、自動降下式(ワンタッチ式)とする。

⑬ロールスクリーン

施工箇所	装置	備 考
洗濯機置場 住戸D、G、H、I、J	▪ 電動 ● 手引	
	▪ 電動 ▪ 手引	
	▪ 電動 ▪ 手引	

※ スクリーンは、消防法で定める防炎性能の表示が有るものとする。

⑭カーテン及び カーテンレール

※カーテンは別途

施工箇所	形式		装置			ひだの種類			性 能
	片引	引分	電動	ひも引	手引	片ひだ	二つ	三つ	
▪ 住戸	●	●	▪	▪	▪	▪	▪	▪	遮光1級、レース想定
	▪	▪	▪	▪	▪	▪	▪	▪	
	▪	▪	▪	▪	▪	▪	▪	▪	

レールの材種: ※ アルミニウム製 ▪ ステンレス製 ▪ その他( )
レールの形式: ▪ シングル ※ ダブル ▪ その他( )
※ 暗幕用カーテンの、両端、上部及び召し合せの重ねかけは300mm以上とする。

15 ブラインド及び カーテンボックス

材種: ▪ スチール製 ▪ その他(木製、クロス巻き込み)
溝幅×深さ(mm): ▪ 90×150 ▪ 120×80 ▪ 120×150 ▪ 150×80 ▪ 150x150 ▪その他(図示による)
色彩: ▪ B-1(無着色) ▪ B-2(※ ステンカラー ・ ブラック ▪ ブラウン系) ▪その他(塗装)

⑯耐震スリット

※ 詳細については、構造設計図特記による。

方 向	タイプ	耐火性能	防水性能
▪ 垂直方向	※ 完全(全貫通型)スリット	※ 耐火型	※ 有り
▪ 水平方向		▪ 非耐火型	▪ 無し

目 地	内壁(幅×深さ)	外壁(幅×深さ)
目地材	シーリング材(見え掛りのみ)	シーリング材(内外とも)
目地寸法(mm)	※ 20×10	※ 20×10

17 止水(防湿)板

形 状: ▪ 自動閉鎖式 ・ 据置式 ・ 差込式 ・ 壁張式 ● 脱着式
幅×高さ(mm): 1,5m×0,5m 設置箇所:(2か所)

⑱内部点検口

天井 材質:●アルミニウム製 ▪ その他( )(※住戸内:額縁タイプ ※ 共用部:目地タイプ)
壁 材質:▪アルミニウム製 ●塩ビ製
床 材質:▪アルミニウム製 ●ステンレス製
※ 各PSの壁及びダクトのFD部分の天井には点検口を設ける。共用部の点検口は鍵付とする。

19 鋼製書架及び 物品棚

種 類	規格等	㎜法 W×H×D、個数
▪ 鋼製書架	JIS S 1039の規格による	× × 、 台
▪ 鋼製物品棚	JIS S 1040の規格による	× × 、 台

⑳鍵 箱

形 式: ▪30組用 ▪60組用 ▪120組用 ▪ 組用

21 くつふきマット

材 質: ▪塩化ビニル製(コイル状、ステンレス製受枠) ▪ビニル製(ステンレス製受枠)
▪硬質アルミニウム製(受枠とも) ▪ ステンレス製(受枠とも)

㉒ユニットキッチン

※システムキッチン図による

種 類	規格等	適用内容、その他
▪ キッチン	▪1350 ▪1500 ▪1800 ▪その他	トラップ、バックガード付
▪ 吊戸棚	※ 1200 ▪ 900 ▪その他	
▪ 水切り棚	※ 1200 ▪ 900	ステンレス製シンクトレイ

㉓屋内掲示板

材 質: 枠 アルミニウム製、 面材 塩ビ発泡シート張
寸 法(W×H): ※ 1500×1200 ▪ 1000×1000 ▪ 600×600

㉔館 銘 板

※ サイン図による。
材 質: ステンレス製 ▪ 外部独立 照明付 ▪ 内照式 ▪ 切文字
寸 法(W×H): ※ 1500×1200 ▪ 1000×1000 ▪ × ▪ H:100

㉕洗面カウンター

※ 洗面化粧台図による。
材 質: ▪ メラミン樹脂化粧板張り(心材:集成材) ▪ 人工大理石
奥行き(mm): ▪ 450 ※ 600 ▪その他

26 防煙垂れ壁

▪ 固定式

材 質	厚さ(mm)	高さ(mm)	備 考
※ 網入り磨き板ガラス	※ 6,8	※ 500	アルミ製枠付
▪ 線入り磨き板ガラス	▪ 10	▪ 600	

▪ 可動式

種 類	材 質	高さ(mm)	備 考
▪ 垂直降下式 (巻取り式)	※ 不燃布 (不燃認定品)	※ 500 ▪ 800	ガイドレール ▪ 固定式(壁埋込型) ※ 可動式(天井収納型)
▪ 回転降下式	鋼板製又は アルミ製	※ 500 ▪ 800	表面仕上げ ※ 天井材張り

※ 降下機構は、煙感知器連動及び手動開放装置(埋込型)とする。

27 視覚障害者用 床タイル

屋 内:※ ステンレス鋲 ▪ 磁器又はせっ器質タイル(※ 300角 ▪)
▪ 塩化ビニル製 ▪ レジンコンクリート製
屋 外:※ ステンレス鋲 ▪ 磁器又はせっ器質タイル(※ 300角 ▪)
▪ 塩化ビニル製 ▪ レジンコンクリート製

㉘消火器BOX

※ 埋込み式 ▪ 壁掛け式 ● 床置き式 ( )

29 旗 竿

材 質:※ アルミニウム合金製 ▪ その他( )
形 式:※ テーパー型 ▪ 同一断面型 高さ(mm): ▪ 6 ▪ 8 ▪ 10 ▪ 12
操作方法:※ ハンドル式 ▪ ロープ式 固定方法:▪ 埋込式 ▪ ベース式 ▪ バンド式

30 旗竿受金物

材 質:※ ステンレス製SUS304 ▪ その他( )

㉛フェンス

形 式:▪ 格子フェンス ▪ ネットフェンス(▪ 変形金網 ▪ 溶接金網)
● スチールメッシュフェンス H=1800

32 屋外掲示板

照明器具:※ 有り ▪ 無し 施 錠: ※ 有り ▪ 無し
寸 法:(1000 ×) 3000

33 総合案内板

※サイン図による
※ 最大賃室数分を見込む 寸 法:( )

㉞各階階数表示

※ 有り :切文字 各階2カ所(階段▪ホール)

㉟駐 輪 場 バイク置場

※ 自転車ラック式 ▪ その他(2段式ガススプリング)
※ ライン表示▪ナンバリング(トラフィックペイント)を行う。
▪ 駐輪パイプ

36 車止め支柱

材 質:※ ステンレス製(上下式額内蔵型) ▪ その他( )

37 コーナーガード

※ 車路廻り ▪ ELV出入口出隅部には、コーナーガードを設置する。

38 エキスパンション ▪ジョイント金物

材 質:▪ ステンレス製 ▪ アルミニウム製
クリアランス:▪ 50 ▪ 100 ▪ 150 ▪ 200
耐火性能:▪ 有り(h) ▪ 無し
防水性能:※ 外部、地下:有り ※ 内部:無し

39 ベンダーコーナー

21 排水工事

① 排 水 管

材 種	管の種類	管形状(接合方法)
▪ 遠心力鉄筋コンクリート管	※ 外圧管(※ 1種 ▪ 2種)	B形(ゴム接合)
● 硬質塩化ビニル管	※ VP ▪ VU	

② グレーチング蓋

材 質	形 式	種 類	適用荷重	メンバーピッチ
● コンクリート製	※ 受枠付き	● 溝ふた用 ▪ 桝ふた用 ▪ かさ上げ用	● T-2 ▪ T-6 ▪ T-14	
● ステンレス製	ボルト固定: ● 有り ▪ 無し	● U字溝用	▪ T-20	● 細目

※ 外構雨水桝は、ネット付とする。

③ 連通管▪通気管

※ 地下ピット(配管スペース含む)内には、連通管150Φ半割、通気管75Φを各槽間2ヶ所以上設置し、
外気取入口 150Φ以上を、4スパンにつき2ヶ所以上設置する。

4 地下二重壁内の 水抜きパイプ

※ 地下二重壁内には水抜きパイプ50Φを1スパン2箇所以上打ち込み、湧水槽に導く。
又、水抜きパイプ前の壁には、それぞれ点検口(GRC製)を設ける。

22 舗装工事

1 遮断層及び 凍上抑制層の材料

▪ 遮断層 :※川砂、海砂又は良質な山砂
▪ 凍上抑制層 :▪ 再生クラッシャラン ▪ クラッシャラン ▪ 切り込み砂利 ▪ 砂

2 路床安定処理

※ 添加材料による安定処理
種類 : ▪ 普通ポルトランドセメント ▪ フライアッシュセメントB種
▪ 生石灰( ) ▪ 消石灰( )
添加量 kg/m(目標CBR ※5以上 ▪)

3 路床の試験

路床土の支持力比(CBR)試験: ※ 行う (※ 乱した土 ▪ 乱さない土)
路床の締固め度の試験: ※ 行う

4 路 盤 材 料

▪ 再生クラッシャラン(RC-40) ▪ クラッシャラン(C-40)又はクラッシャランスラグ(CS-40)
透水性アスファルト舗装にもちいる場合は、透水性の高いもの。

5 アスファルト舗装

舗装の種類	車道部の基層	カラー舗装の種類
※ アスファルト舗装	※ 無し ▪ 有り	※ 顔料混入加熱アスファルト混合物
▪ カラー舗装	▪	▪

カラー舗装の着色骨材: ▪ 有色骨材(焼成) ▪ 着色骨材(樹脂被覆)
アスファルト: ▪ 再生アスファルト ▪ ストレートアスファルト

加熱アスファルト混合物の種類

区分		
	※ 一般地域	▪ 寒冷地域
表層	※ 密粒度アスファルト混合物(13) ▪ 細粒度アスファルト混合物(13)	▪ 密粒度アスファルト混合物(13F) ▪ 細粒度ギャップアスファルト混合物(13F)
基層	▪ 粗粒度アスファルト混合物(20)	

シールコート: ※ 行わない ▪ 行う(施工範囲:)
アスファルト混合物の抽出試験: ※ 行わない ▪ 行う
平坦性: ※ 通行の支障となる水たまりが生じない程度 ▪ ( )

⑥コンクリート舗装

早強セメント: ※ 使用しない ▪ 使用する
注入目地材 : ※ 低弾性タイプ ▪ 高弾性タイプ
溶接金網 : ※ 有り ▪ 無し
厚さ試験 : ※ 行わない ▪ 行う
平坦性: ※ 通行の支障となる水たまりが生じない程度 ▪ ( )

7 透水性舗装

アスファルト混合物の抽出試験: ※ 行わない ▪ 行う

8 ブロック系舗装

▪ コンクリート平板舗装

区分	寸法(mm)	厚さ(mm)	目地材
※ 普通平板(N)	※ 300角	※ 60	※ 砂
▪ 透水平板(P)	▪	▪	▪ モルタル

▪ インターロッキングブロック舗装

種 類	厚さ(mm)	色彩及び表面加工等
※ 普通ブロック(N)	車道部 ※ 80 ▪	※ 標準品
▪ 透水性ブロック(P)	歩道部 ※ 60 ▪	▪
▪ 誘導、注意喚起用ブロック		誘導、注意喚起用は黄色系とする
▪ 植生ブロック(V)	※ 80 ▪ 100	

▪ インターロッキングブロック

項 目		品 質▪性 能
材料	セメント	JIS R 5210ポルトランドセメント、JIS R 5211高炉セメント、 JIS R 5212シリカセメント、JIS R 5213フライアッシュセメント、 白色ポルトランドセメントとする。
	骨材	清浄、強硬、耐久性で、適当な粒度を持ち、ごみ、泥、有機物、薄い石片、 細長の石片を含んでいない。
	混和材料	インターロッキングブロックの品質に有害な影響を及ぼさない。
	着色材料	無機質材料を用い、耐侵性に優れ、かつインターロッキングブロックの品質及び 環境上有害な影響を及ぼさない。
外観		使用上有害なきず、ひびわれ、欠け、変形等がない。

寸法許容差(mm)	長 さ	幅	厚 さ
普通タイプ	± 3	± 3	± 3
透水性タイプ	± 3	± 3	＋5～－1
植生タイプ	± 3	± 3	± 3

曲げ強度(N/mm)	普通タイプ	5,0以上
	透水性タイプ	3,0以上
	植生用タイプ	4,0以上
透水係数(cm/sec)	透水性タイプ	1×10以上
圧縮強度(N/mm)	普通タイプ	32,0以上
	透水性タイプ	17,0以上

▪ 舗石▪タイル舗装

種 類	厚さ(mm)	施工方法	基 層
※ 小舗石(花崗岩)	※ 80～100 ▪ 50	※ うろこ張り	※ コンクリート舗装
▪ 磁器質タイル	▪ 14～20	▪ 通し目地	▪ コンクリート舗装

23 植栽工事

① 樹木の植栽基盤 整備

● 芝及び地被類

適 用	有効土層の厚さ(cm)	工 法	整備範囲
※ 行う ▪ 行わない	※ 45	※ B種	※ 植栽範囲 ▪ 図示

● 樹木

適 用	有効土層の厚さ(cm)	工 法	整備範囲
▪ 12以上	※ 100	※ A種	▪ 芝張りの範囲
● 7超～12未満	※ 80	▪ B種	ただし、低木は植栽範囲
▪ 3超～7未満	※ 60	▪ C種	▪ 図示
▪ 3以下	※ 50	▪ D種	

▪ 工法D種以外の工法で、現状地盤高と計画地盤高が同一でない場合は、計画地盤高からを有効土層とする。ただし、計画地盤高が現状地盤高より高い場合は、計画地盤高まで植込み用土で盛土を行う。

2 植込み用土

▪ 現場発生土の良質土 ※ 客土 (※ 畑土 ▪ 黒土)

③土壌改良材

▪ 適用する:施工箇所 ※ 植栽範囲 ▪ 図示
▪ 土壌改良用泥炭(ピート)の酸性を中和したもの ▪ バーク系堆肥

④支柱材

※ 杉の焼き丸太 ▪ 防腐剤塗 ▪ 真竹

⑤幹巻き用材料

※ 幹巻き用テープ ▪ わら及びこも

6 芝張り

種類 ※ こうらい芝 ▪ 野芝

MEMO

spirits Architecture
一級建築士事務所東京都知事登録第56055号
㈱スピリッツ・オフィス 一級建築士第127323号 大塚 悟

DATE	SCALE	PROJECT	SHEET NO.
250930		ルミーク北千住 新築工事 竣工図	A-05
APPROVED	DRAWN BY	SHEET TITLE	
		建築工事特記仕様書(4)	

工 事 区 分 表

(1)工事範囲区分図

	項目	建築	電気	衛生	空調	他工事	別途	備考
1	電 気		○					
2	電 話		○					
3	警 報		○					
4	屋 外 照 明		○					
5	避 雷 針		○					
6	給 排 水			○				
7	給 湯			○				
8	ガ ス			○				
9	消 火	○		○				
10	冷 房				○			
11	暖 房				○			
12	換 気				○			
13	機 械 排 煙							
14	受 水 槽							
15	消 防 用 水 槽							
16	雨 水 排 水	○		○				GLまで建築工事、GL以降は衛生工事
17	厨 房 機 器							
18	エ レ ベ ー タ ー					昇降機		
19	機 械 駐 車 設 備							
20	段 差 解 消 機							

(2)共通事項

項目	建築	電気	衛生	空調	他工事	別途	備考
1 直接仮設	○	○	○	○			各工事間で調整を行う
2 関係官公署への申請手続き	○	○	○	○			
3 関係官公署の各種負担金						○	
4 本設受電後引渡しまでの電気使用料金	○	○	○	○			基本料金を含む
5 本設水道、下水、ガスの引渡しまでの使用料金	○	○	○	○			基本料金を含む
6 既設引込管(給水・排水・ガス)の撤去			○				

(3)躯体工事関係事項

項目	工事内容	建築	電気	衛生	空調	他工事	備考
1 床・壁の貫通孔 開口部	穴明、切込、開口補強、下地補強	○					RC造箱入を除く
	周囲充填、RC箱入れ、スリーブ		○	○	○	○	
2 梁貫通スリーブ	鉄骨貫通スリーブ、穴明、補強プレート、リング	○					SRC造のΦ60以下のスリーブは設備
	同上スリーブの穴埋		○	○	○	○	防火区画、防煙区画
	RCスリーブ、墨だし、穴埋		○	○	○	○	防火区画、防煙区画
	同上型枠、開口補強、下地補強	○					
3 DS・PS・EPS	築造、仕上、点検扉、穴埋、開口補強	○					RC造箱入を除く
	ダクト、パイプ廻りの充填、RC造箱入		○	○	○		
	屋上立上部の築造、防水、仕上、開口補強	○					
	同上箱入、ダクト・パイプ廻り充填、シール		○	○	○		
4 設備機器類の基礎	コンクリート基礎の築造、床補強、防水、仕上	○					建築図に図示のもの
	大規模鉄骨架台		○	○	○		
	アンテナ類及び避雷針等の基礎工事	○					
	アンカーボルト、補助受梁、機器架台		○	○	○		上記以外全て
	ダクト、配管類の支持架台、吊ボルト、雑基礎		○	○	○		同上
5 メンテナンス通路等	床、梁、手摺、階段、タラップ、フェンス	○					建築図に図示のもの
	補助的に必要な通路、階段、タラップ等			○	○		上記以外全て
6 機械室等の床	床の軽量コンクリート、防水、防塵仕上	○					
	配管・配線ピット及び排水溝の築造、防水、防塵	○					
	同上排水設備(目皿とも)	○		○			
7 基礎ピット内	槽の防水、釜場の築造、補強、天井断熱	○					
	連通管、通気管及び開口補強	○					
	マンホール、タラップ・作業用フックSUS304	○					
8 コンクリートダクト	築造、内部仕上、開口補強						
	ダクト接続及びその箱入、周囲充填						
9 駐車場・車路	床防水、軽量コンクリート打	○					
	排水溝、溝蓋、グレーチング、靴拭きマット	○		○			
	排水目皿、排水管	○		○			
10 地下二重壁	防水、水抜きパイプ(FLより1.5m)、点検口						
	竪樋、湧水槽までの横引管(上記1.5m以降)						
11 雨水排水	ルーフドレン、バルコニードレン	○					GL以降は衛生工事
	屋外竪樋、屋内雨水竪樋及び防露	○					ドレンとの接続共
	屋外側溝、溝蓋、グレーチング、靴拭きマット	○					枠共
	同上目皿、排水			○			
	同上会所桝までの地中埋設配管工事			○			
	雨水利用設備集水管			○			

(4)仕上工事関係事項

項目	工事内容	建築	電気	衛生	空調	他工事	備考
1 機械室の防音等	室の防音構造、吸音、断熱仕上、防音扉						
	機器、ダクト、配管の防振、防音、断熱等						
	機器搬入用フック、ビーム						
2 光天井	枠組、ルーバー、内外仕上、器具取付下地補強						
3 天井の設備開口	穴明、切込、下地枠、下地補強	○					
4 システム天井	下地、Tバー						
	設備ライン上の盲プレート、設備プレート、非常照明、照明器具、感知器、スピーカー等						
	空調吹出口						
	設備ライン上のスプリンクラーヘッド等						
5 点検口	床、壁、天井の点検口及び補強	○					
6 外部ガラリ	ダクト接続のないガラリ及びシール	○					ダンパーは設備
	ダクト接続の外部ガラリ及びシール	○					接続用フランジ共
	同上ダクト接続、ダンパー類				○		上記以外全て
	住戸用給気ガラリ(FD共)	○					居室の給気口(壁付)のみ、他は設備
7 内部ガラリ	天井ガラリ	○			○		ダンパー共
8 煙感知器連動装置	防火、防煙扉、防煙垂れ壁、手動装置	○					
	自動閉鎖用磁着装置及びその取付、切欠、補強	○					
	感知器、遠隔作動装置、操作監視盤、配管配線		○				
9 シャッター及び ロータリーダンパー	駆動装置、制御盤、押釦、リミットスイッチ	○	○				
	警報ブザー、2次側配線、障害物感知装置	○	○				
	手動開閉装置、天井点検口	○					
	1次側配線配管、2次側配管	○	○				

項目	工事内容	建築	電気	衛生	空調	他工事	備考
10 自動扉	駆動装置、制御盤、感知装置及2次側配管配線、自動扉本体、付属装置一式	○					
	1次側配管配線		○				
11 電気錠	扉内配管、扉への機器取付、穴明切込、補強	○					
	電気錠の納品、制御盤の設置・調整	○					
	各機器間の配管配線		○				
12 湯沸室	流し台、吊戸棚、電気温水器耐震下地補強						
	電気温水器、給湯給水金物、配管、排水接続						排水目皿、トラップ共
	換気扇、排気ガラリ、ダクト、フード						流し台一体のフードは建築
13 化粧室	洗面化粧台、大型特注鏡、ペーパーホルダー	○					穴明補強共
14 洗面所	洗面器、便器、水石鹸入れ			○			
	エアタオル、鏡(規格寸法のみ)						
	ユニット洗面台、大型特注鏡	○					
15 便所	ペーパタオルボックス、	○					
	トイレ(大小)、洗面器、水石鹸入れ			○			衛生器具取付共
	洗面カウンター、身障者用手摺	○					
16 ユニット型設備機器	システムキッチン、ユニットバス(裏配管共)、洗面化粧台、防水パン、ミニキッチン	○					但し防水パンの取付けは衛生工事
	同上への給排水、ガス、電気、換気・排気ダクトの接続		○	○	○		
17 厨房	厨房排水溝						
	厨房グリース阻集器						
18 可動間仕切り	切り込み及び補強						
	位置ボックス						
19 吊ボルト及びインサート	設備機器・器具・配管・配線・ダクト用		○	○	○		
20 事務室まわり	ファンコイルカバー						
	家具組込みの洗面器						
21 フリーアクセスフロア	コンセント						
	床パネルの切り込み加工						
	フリーアクセスフロア内の防水堤						
22 消火器BOX	消火器BOX設置工事	○					
23 ユニット型浄化槽	ピット形の躯体及び砂充填						
	上記以外のユニット形浄化槽本体・配管及据付						
24 屋外オイルタンク	タンク室の躯体及び砂充填						
	上記以外のオイルタンク本体・配管及据付						
25 サイン	サイン類の本体(非電照式)	○					
	サイン類の本体(電照式)	○					
	同上用電源		○				

(5)電気工事関係事項

項目	工事内容	建築	電気	衛生	空調	他工事	備考
1 動力 検針	動力制御盤、及び1・2次側電気工事						
	集中検針用各種メーター・集中検針盤及び配線工事						
	同上配管工事(端子BOX用裏BOX取付け共)						
2 中央監視設備	CPU、CPU－RS 配管配線						
	RS 一自動制御盤配管配線						
	RS 一動力盤、受電盤、分電盤、火報、排煙						
3 自動制御	自動制御と動力盤との電源供給の渡り配管配線						
	煙感知器から連動制御盤を経て防煙ダンパに至る配管配線						
4 機器付属	機器と付属操作スイッチの渡り配管配線						
5 避雷設備	避雷設備、及び接地工事						

※電気設備図参照

(6)衛生・空調工事関係事項

項目	工事内容	建築	電気	衛生	空調	他工事	備考
1 煙突	コンクリート製煙突築造、断熱ライニング仕上						
	タラップ、灰出口						
	煙突の排水						
2 屋上機器附属煙突	機器より煙突までの煙道(接続共)						
3 屋外機器附属煙突	設置						
4 附室OAガラリ	化粧パネル、化粧ガラリ						
	可動ガラリ、同上操作ボックス接続						
5 換気扇	換気扇及び天井扇の納入取付工事						
	同上用タイマー及びサーモスイッチの納入取付工事						
	開口廻り補強						
	ダンパー、ウエザーカバー、換気扇取付枠						
	リモコンスイッチの取付配線工事						
6 排煙	自然排煙用窓、開閉装置						
	同上配管工事(裏BOX取付工事)						
	機械排煙口、手動・自動開放装置						
	同上遠隔装置、配管配線、ファンとの連動停止						
7 エアコン	エアコンの室内外機の連絡配線工事						
	同上用配管工事						
	リモコンスイッチの取付配線工事						
	同上配管工事(裏BOX取付工事)						
8 給湯器	給湯器リモコン用配線工事(結線調整共)						
	同上配管工事(裏BOX取付工事)						
	給湯器リモコンスイッチの納入取付工事						
	同上電気配管工事						

※機械設備図参照

項目	工事内容	建築	電気	衛生	空調	他工事	備考
9 窓側小型空調機	吸排気口						
	空調機、その接続(吸排気チャンバー、吸排気ガラリ)						
11 引込等	引込用ハンドホール、メーターボックス、桝、ステンレス製等化粧蓋						
	同上石貼・タイル貼						
12 空調機	照明電源供給						
	照明器具取付						
	空調、衛生設備用一般電動機及び据付						
	同上制御盤と電動機接続までの配線						
	冷凍機、ボイラー等の操作蓋及び据付						
	同上二次側電気工事						
	空気熱源ヒートポンプパッケージの電源供給						
	同上二次側電気工事						
13 水位警報	液面警報盤						
	水槽用液面制御スイッチ						
	同上配管配線						
14 屋内消火栓	消火栓函						
	化粧扉及び開口部の構造補強						
	起動押釦及び位置表示灯及び配管配線						
	スプリンクラーポンプ消火栓ポンプ等の制御盤						
	同上のアラーム弁及び配管配線						
	同上の消火水槽の警報用電極及び配管配線						
	同上の防災盤等への配管配線						
15 消火ガス	電気室等のCO2消火設備及び操作盤						
	同上の二次側配管配線及び機器の取付						
	給気ファン等のインターロック						
	同上の防災盤等への配管配線						

※機械設備図参照

(7)外構工事関係事項

項目	工事内容	建築	電気	衛生	空調	別途	備考
1 敷地外接続工事	給水、ガス、排水			○			
	電力、電話		○				
2 植栽立上り	建築躯体部植栽立上りコンクリート及び仕上						
	同上ルーフドレイン						
3 植栽	植栽内、客土・樹木						
4 床仕上	1階ピロティー廻り、駐車場廻り、犬走り	○					外階段部分も含む
5 雑排水・汚水	屋外雑排水及び屋外汚水排水設備			○			
	桝及び桝蓋			○			
	化粧マンホール上蓋の表面仕上げ	○					
6 駐車場	出庫灯						

(8)昇降機工事関係事項

項目	工事内容	建築	電気	衛生	空調	昇降	備考
1 共通	マシンビームの受梁、フック(3ton用)、	○					
	トロリービーム						
	マシン搬入口の設置、開口補強、埋め戻し	○					
	床穴明及び開口補強、床軽量コンクリート打	○					
	床防塵仕上、室の防音・断熱	○					
	換気、空調					○	
	カゴ内照明、コンセント					○	
2 ピット	防水仕上、点検用タラップ、保護棚、点検口	○					ステンレスタラップ
	点検用コンセント		○				
3 シャフト	中間ビーム(S造のみ)	○					
	昇降路がRC造及びSRC造の時、軌条・中間ビーム・ブラケット他昇降路内の鋼製部材一式					○	
	ファスナー(1次ファスナー)	○					
4 出入口まわり	三方枠、押釦、インジケーター、ゴング等、チャイム、ホールランタン					○	
	同上の穴明、開口補強、穴埋め(下地仕上共)	○					
5 電気関係	動力、照明、放送用一次側配管配線		○				
	インターフォン、監視盤用昇降路外配管配線		○				ELVシャフト内迄
	総合監視盤の函体及び一次側電源供給		○				
	同上ランプ、スイッチ、インターフォンパネル					○	接続共
	試運転用電源の供給	○					
6 エスカレーター	エスカレーターピットの築造、搬入用吊フック、外装仕上げ						
	エスカレーターの電源供給、下部照明						
	エスカレーター用監視盤						
	エスカレーターから監視盤への配管配線						
7 その他	エレベーター・エスカレーター参考図参照	○	○			○	

(9)機械駐車工事関係事項

項目	工事内容	建築	電気	衛生	空調	駐車	備考
1 機械室	防油堤又は敷居上げ、機械基礎及び補強						
	油圧配管等のスリーブ及び補強、穴埋め						
	換気、空調						
	一般照明及びコンセント						
2 ピット	ピット躯体及び防水仕上、点検用タラップ						
	点検用コンセント						
3 シャフト	トップビーム						
	同上用開口、穴埋め、支持あご出し、フック						
	油圧配管等のスリーブ、補強、昇降路内鉄骨						
	頂部 差動分布型感知器						
4 出入口まわり	三方枠、押釦、インジケーター						
	同上用穴明、開口補強、穴埋め						
	車路管制システム一式						
5 電気関係	動力、照明用一次側配管配線						
	インターフォン用昇降路外配管配線						
	試運転用電源供給						
	ガス消火連動 移報用信号配管配線						
6 その他	ガソリントラップ						

(10)清掃用ゴンドラ設備工事関係事項

項目	工事内容	建築	電気	衛生	空調	清掃	備考
1 走行部	レール、アンカーボルト、ベースプレート、防振ゴム						
	同上支持架台、アンカーボルト埋込、穴明、レベル調整用うま						
2 点検通路	床(エキスパンドメタル)、手摺、タラップ						
3 給水関係	水栓						
4 電気関係	一次側電源供給(コンセント4ヶ所)						
5 避雷設備	屋上避雷導体とレールの接続						
	アーム付避雷針からレールコネクターまで						
6 その他	ゴンドラ工事参考図参照						

spirits Architecture
一級建築士事務所東京都知事登録第56055号
㈱スピリッツ・オフィス 一級建築士第127323号 大塚 悟

DATE	SCALE	PROJECT	SHEET NO.
250930		ルミーク北千住 新築工事 竣工図	A-06
APPROVED	DRAWN BY	SHEET TITLE	
		工事区分表	

外部仕上表

場所	仕上げ
屋根	コンクリート金鏝直均し 勾配1/50（スラブ勾配） アスファルト露出防水外断熱工法、硬質ウレタンフォームt35 端部：アルミ製端末押え金物 勾配屋根：弾性吹付タイル ELVオーバーヘッド：塗膜防水
北棟4階屋根(駐輪場)	コンクリート金鏝直均し 勾配1/50（スラブ勾配） アスファルト防水外断熱工法の上押えｺﾝｸﾘｰﾄt80金鏝 防塵塗装 端部：アルミ製端末押え金物 傾斜型自転車ラック28台
ルーフバルコニー	コンクリート金鏝直均し 勾配1/100（スラブ勾配） 塗膜防水 排水溝：モルタル金鏝仕上　W＝100　塗膜防水　RD 鋳鉄製 床仕上：長尺塩ビシート ウッドデッキ 手摺：アルミ格子手摺
バルコニー	コンクリート金鏝直均し、ウレタン塗膜防水、シート防水 防滑性ビニル床シートt＝2.5　天井：ケイカル板t=6 AEP塗装 手摺：アルミガラス手摺
外　壁	1-4F：コンクリート化粧打放　撥水材塗布 5F；コンクリート打放補修　吹付タイル塗装 1F：南側外壁・アプローチ・ピロティ・駐車場： 化粧型枠コンクリート 撥水剤塗布
屋外階段	床モルタル金鏝仕上、防滑性ビニル床シートt＝2.5 段鼻：SUSノンスリップゴムタイヤ付 アルミ格子手摺、内壁連続手摺
アプローチ 歩道状空地 駐車場	エントランス前床：600角タイル貼 上記以外の床：アスファルト舗装 グレーチング：コンクリート蓋（W=300　T2） 軒天：ケイカル板t=6　AEP塗装 縁石：PC既製品、　植栽：客土H=600 植栽ー舗装 床仕上見切：ZAM鋼板L型エッジ サイン（館名板）
駐輪場	床：アスファルト舗装 塀：CB積み 屋根：アルミ庇 トラフィックペイント：区画線、ナンバリング
バイク置場	床：アスファルト舗装 塀：独立基礎の上アルミフェンス 屋根：アルミ屋根 トラフィックペイント：区画線、ナンバリング
外部金物	点検用SUSタラップW＝300、 避難ハッチ：520×600、避難はしご 竪樋：縁ビ管 100φ、1Fエントランス前2か所はアルミ製黒色
その他	隣地境界部：独立基礎の上、メッシュフェンスH=1800

内部仕上表

階	室名	床 仕様	床 床高さ	巾木	巾木 H	壁 防火	壁 ※床面から天井まで不燃仕上	天井 防火	天井	天井 CH	天井廻縁	備考
1階	風除室	600角タイル貼 コンクリート金鏝直均し		アルミ服合板貼 アルポリック	200	不	ケイカル板化粧シート貼 コンクリート金鏝直均し	不	AEP 不燃石膏ボードt=9.5 (LGS下地)　一部:ケイカル板化粧シート貼	天井伏図による	アルミ	コーブ照明、集合玄関機（取付台）、管理人室表示板 郵便ポスト34個＋宅配ボックス一体型
	エントランスホール	600角タイル貼 コンクリート金鏝直均し		アルミ服合板貼 アルポリック	200	不	ケイカル板化粧シート貼 コンクリート金鏝直均し	不	AEP 不燃石膏ボードt=9.5 (LGS下地)　一部:ケイカル板化粧シート貼		アルミ	コーブ照明
	共用廊下	600角タイル貼 コンクリート金鏝直均し		―			AEP コンクリート金鏝直均し		AEP 不燃石膏ボードt=9.5＋ケイカル板t=6.0 (LGS下地)		アルミ	
	管理室 トイレ	防滑性ビニル床シートt＝2.5 コンクリート金鏝直均し		ソフト巾木	60		ビニールクロス貼 不燃石膏ボードt=12.5 (LGS下地)		ビニールクロス貼 不燃石膏ボードt=9.5＋9.5 (LGS下地)		塩ビ	便器、ペーパーホルダー、鏡：600×900 t=5
	廃棄物保管場所 再利用対象物保管場所	塗膜防水 コンクリート金鏝直均し		塗膜防水	300	不	AEP コンクリート金鏝直均し	不	ケイカル板 AEP塗装 (LGS下地)		塩ビ	地流し、水栓、換気設備、給気口、脱臭装置、RC棚H=900 SUS-□50配管ガード
2～5階	ELVホール 共用廊下	防滑性ビニル床シートt＝2.5 コンクリート金鏝直均し		塗膜防水	100		AEP コンクリート金鏝直均し		AEP ケイカル板t=6.0 (LGS下地)		塩ビ	階数表示文字
住戸	玄関	400角磁器質タイル貼 コンクリート金鏝直均し		ソフト巾木	60		ビニールクロス貼 石膏ボードt=12.5 (LGS下地 一部GL工法)		ビニールクロス貼 石膏ボードt=9.5 (LGS、一部梁型RC打放補修　下地)		塩ビ	家具（下足入）：扉オレフィンシート貼、内部ポリ合板、可動棚
	廊下	塩ビタイルt=3貼 一部　複合フローリングt12直貼 コンクリート金鏝直均し、一部乾式置床		ソフト巾木	60		ビニールクロス貼 石膏ボードt=12.5 (LGS下地 一部GL工法)		ビニールクロス貼 石膏ボードt=9.5 (LGS、一部梁型RC打放補修　下地)		塩ビ	家具（物入）：扉オレフィンシート貼、内部ポリ合板、可動棚
	洗面脱衣室	塩ビタイルt=3貼 コンクリート金鏝直均し、一部乾式置床		ソフト巾木	60		ビニールクロス貼 シージング石膏ボードt=12.5 (LGS下地 一部GL工法)		ビニールクロス貼 石膏ボードt=9.5 (LGS、一部梁型RC打放補修　下地)		塩ビ	洗面化粧台、タオルリング、洗濯パン 家具(物入・吊戸棚):扉オレフィンシート貼、内部ポリ合板、可動棚
	1F：洗面脱衣室	塩ビタイルt=3貼 コンクリート金鏝直均し、一部乾式置床		ソフト巾木	60		ビニールクロス貼 シージング石膏ボードt=12.5 (LGS下地 一部GL工法)		ビニールクロス貼 石膏ボードt=9.5 (LGS、一部梁型RC打放補修　下地)		塩ビ	洗面化粧台、タオルリング、洗濯パン 家具(物入・吊戸棚):扉オレフィンシート貼、内部ポリ合板、可動棚
	便所	塩ビタイルt=3貼 コンクリート金鏝直均し、一部乾式置床		ソフト巾木	60		ビニールクロス貼 シージング石膏ボードt=12.5 (LGS下地 一部GL工法)		ビニールクロス貼 石膏ボードt=9.5 (LGS、一部梁型RC打放補修　下地)		塩ビ	便器、ペーパーホルダー、タオルリング 家具(物入・吊戸棚):扉オレフィンシート貼、内部ポリ合板、可動棚
	1F：便所	塩ビタイルt=3貼 コンクリート金鏝直均し、一部乾式置床		ソフト巾木	60		ビニールクロス貼 シージング石膏ボードt=12.5 (LGS下地 一部GL工法)		ビニールクロス貼 石膏ボードt=9.5 (LGS、一部梁型RC打放補修　下地)		塩ビ	便器、ペーパーホルダー、タオルリング 家具(物入・吊戸棚):扉オレフィンシート貼、内部ポリ合板、可動棚
	浴室	UB仕様　別紙参照										
	キッチン	複合フローリングt12直貼 コンクリート金鏝直均し、一部乾式置床		ソフト巾木	60		ビニールクロス貼、一部キッチンパネル貼 シージング石膏ボードt=12.5 (LGS下地 一部GL工法)		ビニールクロス貼 石膏ボードt=9.5 (LGS、一部梁型RC打放補修　下地)		塩ビ	システムキッチン、レンジフード、吊戸棚 家具（物入）：扉オレフィンシート貼、内部ポリ合板、可動棚 オーブン棚：メラミンフラッシュ可動棚 ガスコンロ廻り:下地仕上げともに15mm以上の特定不燃材で仕上げる
	リビングダイニング	複合フローリングt12直貼 コンクリート金鏝直均し、一部乾式置床		ソフト巾木	60		ビニールクロス貼、一部RC打放仕上 石膏ボードt=12.5 (LGS、一部RC打放補修　下地、GL工法)		ビニールクロス貼、一部RC打放仕上 石膏ボードt=9.5 (LGS、一部梁型RC打放補修　下地)		塩ビ	カーテンボックス（カイダー既製品）、SUS　Wカーテンレール 家具（物入）：扉オレフィンシート貼、内部ポリ合板、可動棚 棚：メラミンポストフォーム　KNA　t＝20
	洋室・納戸	複合フローリングt12直貼 コンクリート金鏝直均し、一部乾式置床		ソフト巾木	60		ビニールクロス貼、一部RC打放仕上 石膏ボードt=12.5 (LGS、一部RC打放補修　下地、GL工法)		ビニールクロス貼、一部RC打放仕上 石膏ボードt=9.5 (LGS、一部梁型RC打放補修　下地)		塩ビ	カーテンボックス、SUS　Wカーテンレール 家具（物入）：扉オレフィンシート貼、内部ポリ合板、可動棚 棚：メラミンポストフォーム　KNA　t＝20 クローゼット：固定棚+SUSハンガーパイプ
	1F:作業室	コンクリート金鏝仕上 表面強化剤塗布		コンクリート打放補修	60	不	ビニールクロス貼 石膏ボードt=12.5 (LGS下地 一部GL工法)		LGS、断熱材現しの上AEP塗装、 一部梁型RC打放補修		塩ビ	作業シンク台、オーブン可動棚3段(ﾒﾗﾐﾝ合板)、 洗濯パン、ロールスクリーン

特　記　（■印は本建物に仕様している不燃材、準不燃材を示す）

- □ ALCパネル外壁t=125を示す。H12建告第1399号第1 1-トに定める耐火構造（2時間耐火）※EVシャフト
- □ 外壁：押出成形セメント板t=60 縦張工法 を示す（30分耐火　認定番号：FP060NE-9168）
- □ 内壁：押出成形セメント板t=60 縦張工法 を示す（1時間耐火　認定番号：FP060NE-9035）※EVシャフト
- ■ 間仕切壁（LGS下地t=65/PBt=12.5+9.5　不燃：NM-8619）
- ■ 1時間耐火壁：強化石膏ボードt21片面二重貼（認定番号：FP060NP-0007）

■ 不燃石膏ボード（GB-R）t=9.5	不燃	NM-0441	
■ 不燃石膏ボード（GB-R）t=12.5	不燃	NM-8619	
■ ｼｰｼﾞﾝｸﾞ石膏ボード（GB-S）t=9.5	準不燃	QM-9826	
■ ｼｰｼﾞﾝｸﾞ石膏ボード（GB-S）t=12.5	不燃	NM-9639	
■ 珪酸ｶﾙｼｳﾑ板t=5,6,8,10,12	不燃	NM-8578	
■ 岩綿吸音板t=9,12,15,19（ﾛｰｯﾄﾊﾞﾝ）	不燃	NM-8599	
■ 岩綿吸音板t=12,15,19（ﾐﾈﾗｰﾄﾝ）	不燃	NM-9714	
■ 強化石膏ボード（GB-F（V））t=21	不燃	NM-8615	
■ 化粧石膏ボード（GB-D）t=9.5	不燃	NM-0879	
■ 1時間耐火壁：LGS下地t=65/PBt=12.5+9.5　両面貼（認定番号:FP060NP-0198　吉野石膏）			

■ ビニールクロス（壁）	不燃	NM-0532	
■ ビニールクロス（天井）	不燃	NM-0532	
■ ｷｯﾁﾝﾊﾟﾈﾙt=3（ｱｲｶ:ｾﾗｰﾙ）	不燃	NM-1699	
□ ｱﾙﾐｽﾊﾟﾝﾄﾞﾚﾙt=1	不燃	NM-3448	
□ ダイノックシート	不燃	NM-0532	
□ 化粧シートボード（Dボード）	不燃	NM-2396	
□ 塗　料（EP.AEP.SOP）	難燃	RM-9364	
□ 塗　料（EP.AEP.SOP）	準不燃	QM-9816	
■ 塗　料（EP.AEP.SOP）	不燃	NM-8585	
□ 外装薄塗材E（アクリルリシン）	不燃	NM-8572	
■ 複層塗材E　（吹付タイル）	不燃	NM-8572	

spirits Architecture
一級建築士事務所東京都知事登録第56055号
㈱スピリッツ・オフィス 一級建築士第127323号 大塚 悟

DATE	SCALE	PROJECT	SHEET NO.
250930		ルミーク北千住　新築工事　　竣工図	A-07
APPROVED	DRAWN BY	SHEET TITLE	
		外部・内部仕上表	